


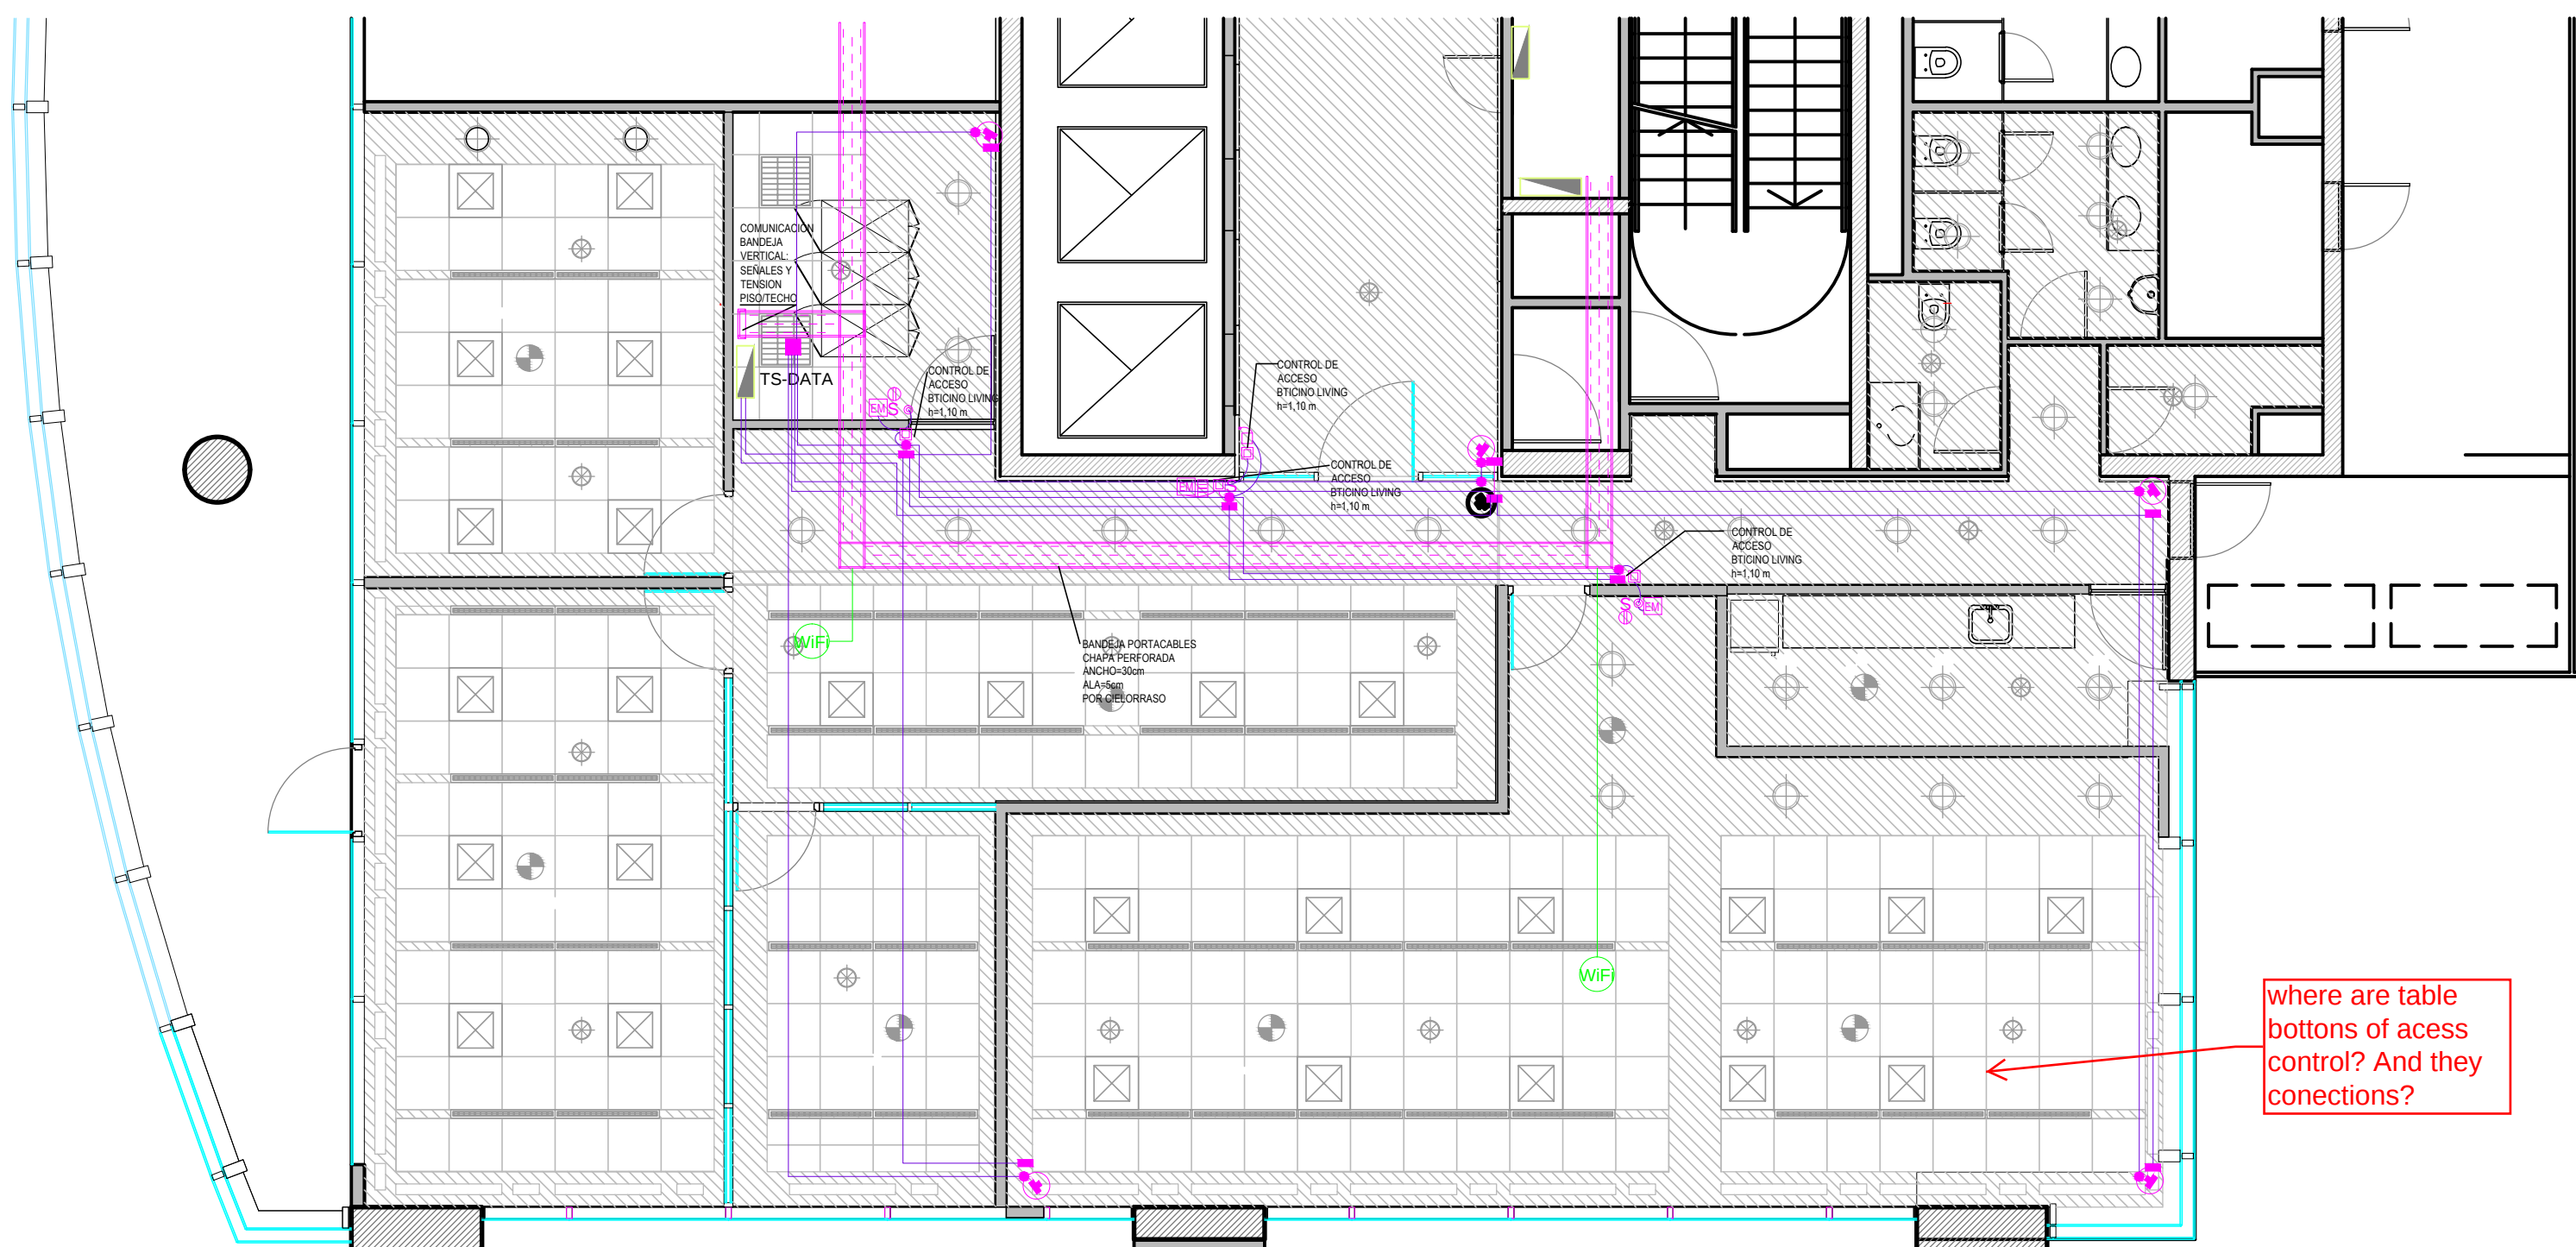

REFERENCIAS INSTALACION ELÉCTRICA

- TS-** Tablero seccional
- CONTROL ACCESO - CCTV**
- CAÑO METÁLICO 3/4" CCTV - CA
 - PUNTO PARA CÁMARA DOMO EN CIELO, CAJA 4"x4" SOBRE CIELO O EMBUTIDA
 - PUNTO CONEXIÓN CCTV - CA SOBRE CIELORASO CAÑERÍA VACÍA
 - PUNTO PARA ALIMENTACIÓN 220V, CAJA 4"x2", h=SOBRE CIELORASO
 - PUNTO DISTRIBUCIÓN CCTV - MULTIMEDIA CAÑERÍA VACÍA
 - BOTÓN DE EMERGENCIA, h=110 O INDICADA
 - CONTROL DE ACCESO, h=110 O INDICADA
 - BOTÓN DE SALIDA, h=110 O INDICADA
 - PUNTO PARA TIMBRE CAJA 4"x2", ALTURA INDICADA

CORRIENTES DEBILES

- WIFI** PUNTO DE INTERNET INALÁMBRICO EN CIELORASO



AV. DEL LIBERTADOR 174
PISO 15

CCTV
CA
WIFI

PLANO I.E. - CCTV+CA + WIFI
ESCALA 1 : 75
FECHA 04.02.2013
PROYECTISTA JB
NOTAS -

Todas las medidas se verificarán en obra.

El proyecto y el diseño indicados en este plano son propiedad intelectual de Contract Rent S.A. Está prohibida su utilización total o parcial sin la expresa autorización escrita de la empresa.



Tucumán 117, Piso 7 (C1049AAC)
Buenos Aires,
Argentina
Tel/Fax +54-11-4516-0722
info@contract.com.ar
www.contract.com.ar