




REFERENCIAS INSTALACION ELÉCTRICA

- Tablero seccional
- Boca Iluminación
- Boca Iluminación Emergencia
- Llave de efecto Ilumin.
- Cartel de Salida
- Cañería eléctrica C. I.
- Cañería eléctrica C. I. Emergencia
- Caja conexión en bandeja

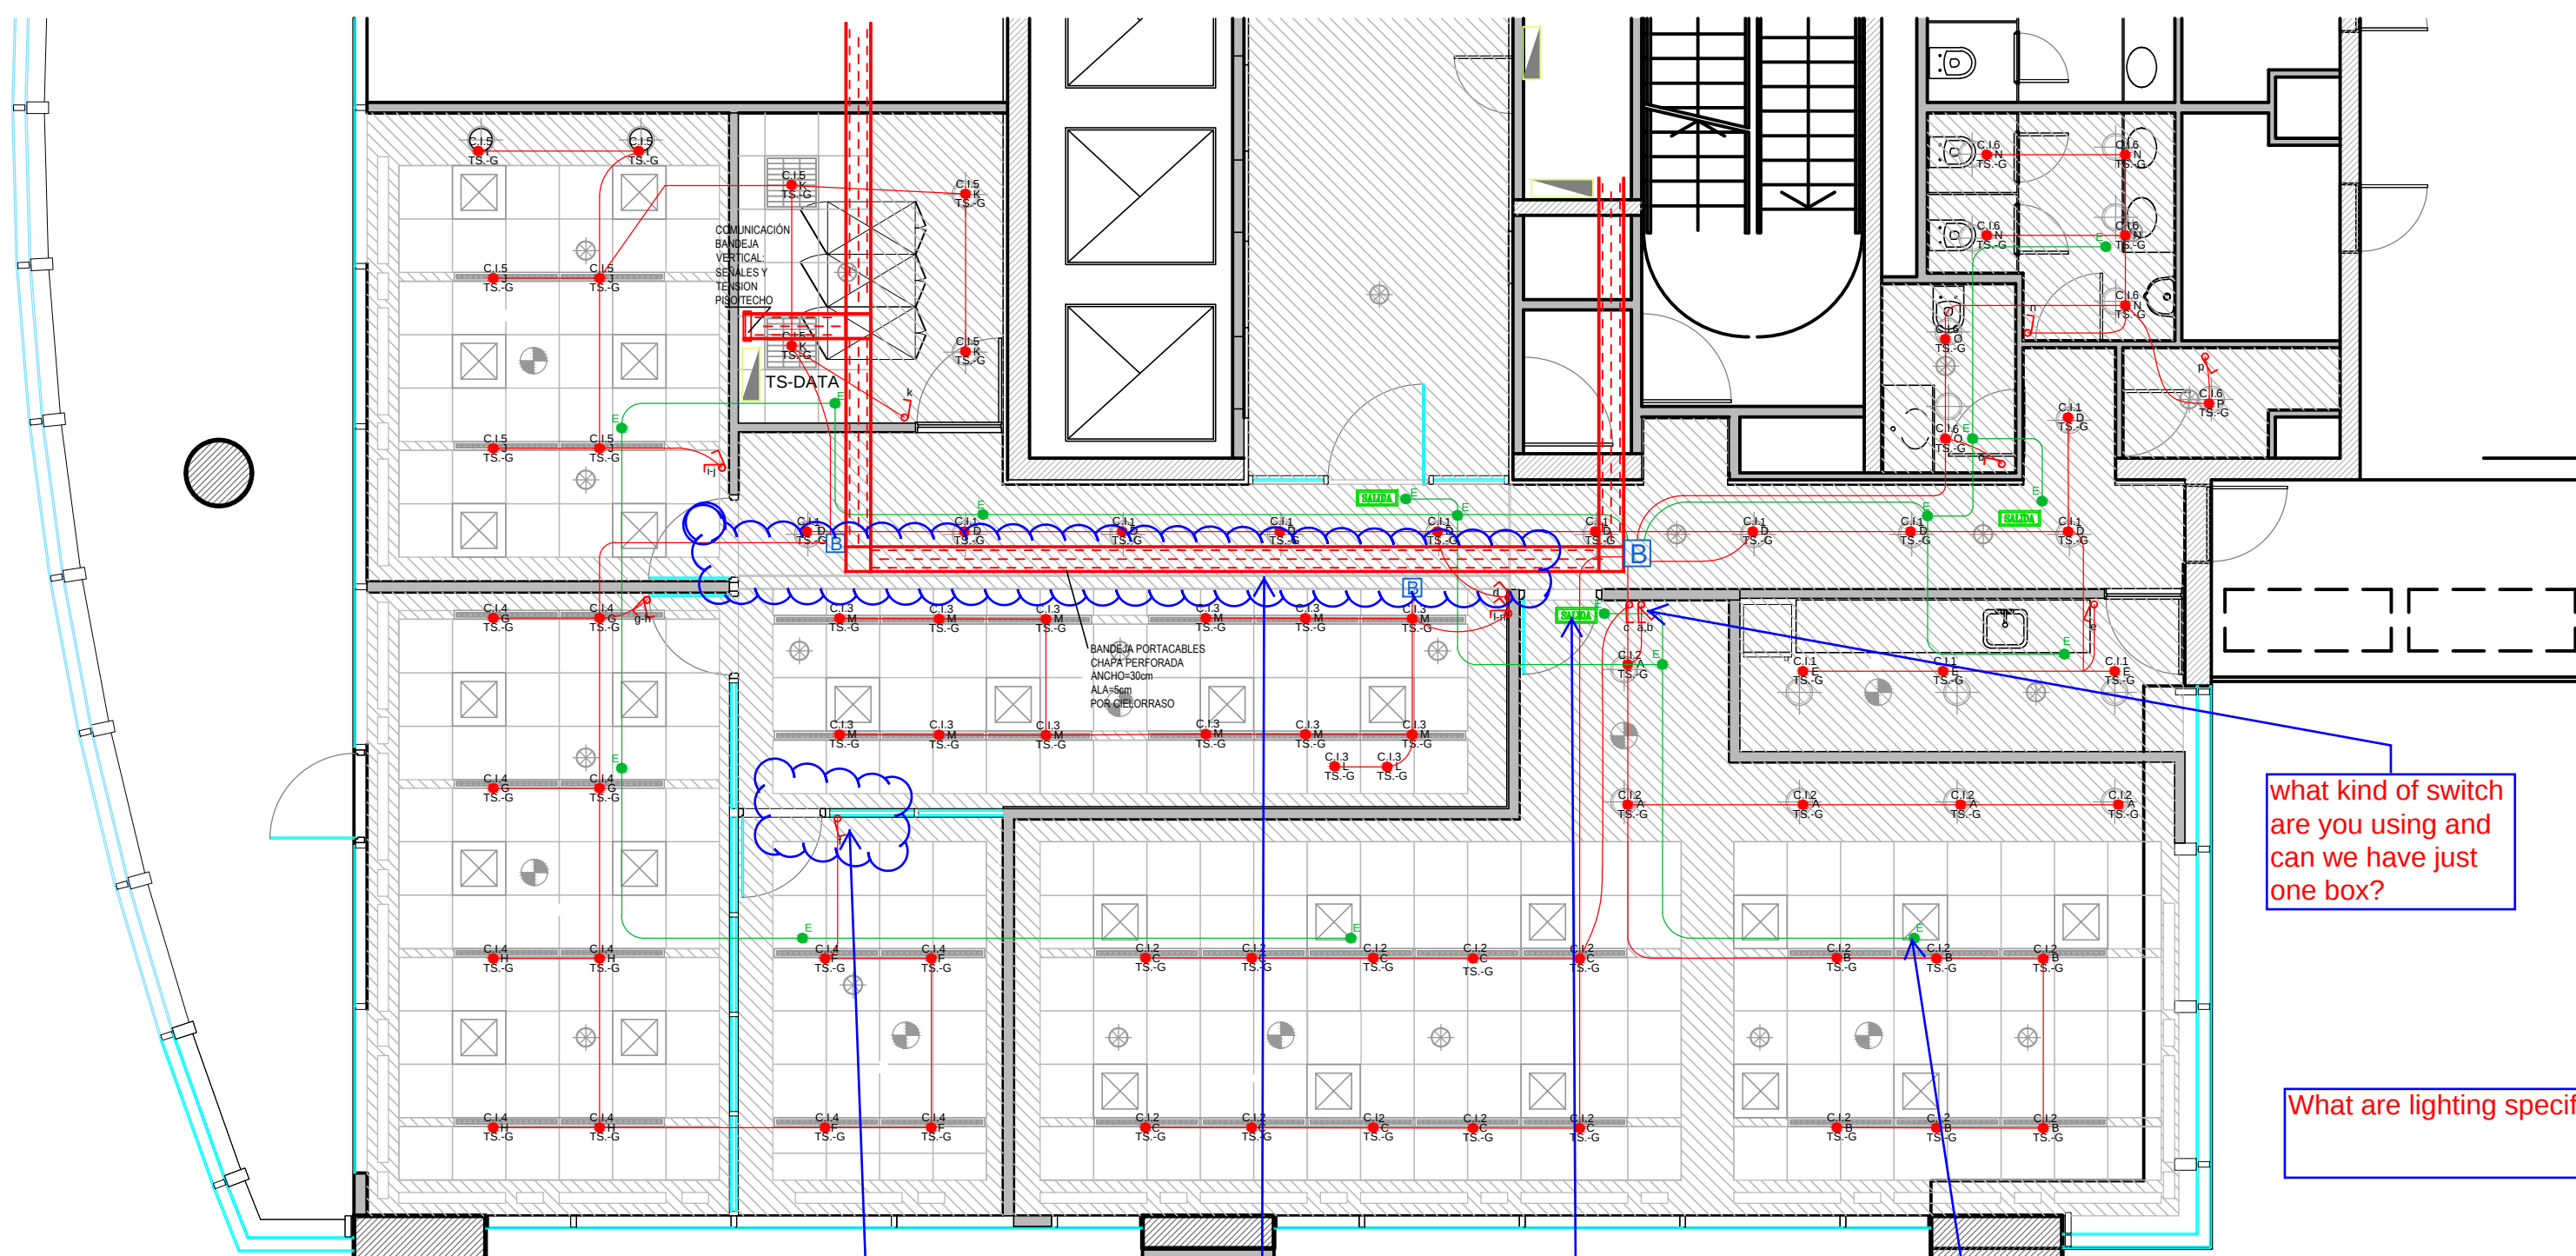

AV. DEL LIBERTADOR 174
PISO 15

CIR

PLANO I.E. - CIRCUITOS ILUMINACION
ESCALA 1 : 75
FECHA 04.02.2013
PROYECTISTA JB
NOTAS -

Todas las medidas se verificarán en obra.

El proyecto y el diseño indicados en este plano son propiedad intelectual de Contract Rent S.A. Está prohibida su utilización total o parcial sin la expresa autorización escrita de la empresa.

contract Una empresa socia del grupo PLANNET
Espacios de Trabajo
Tucumán 117, Piso 7 (C1049AAC)
Buenos Aires,
Argentina
Tel/Fax +54-11-4516-0722
info@contract.com.ar
www.contract.com.ar