


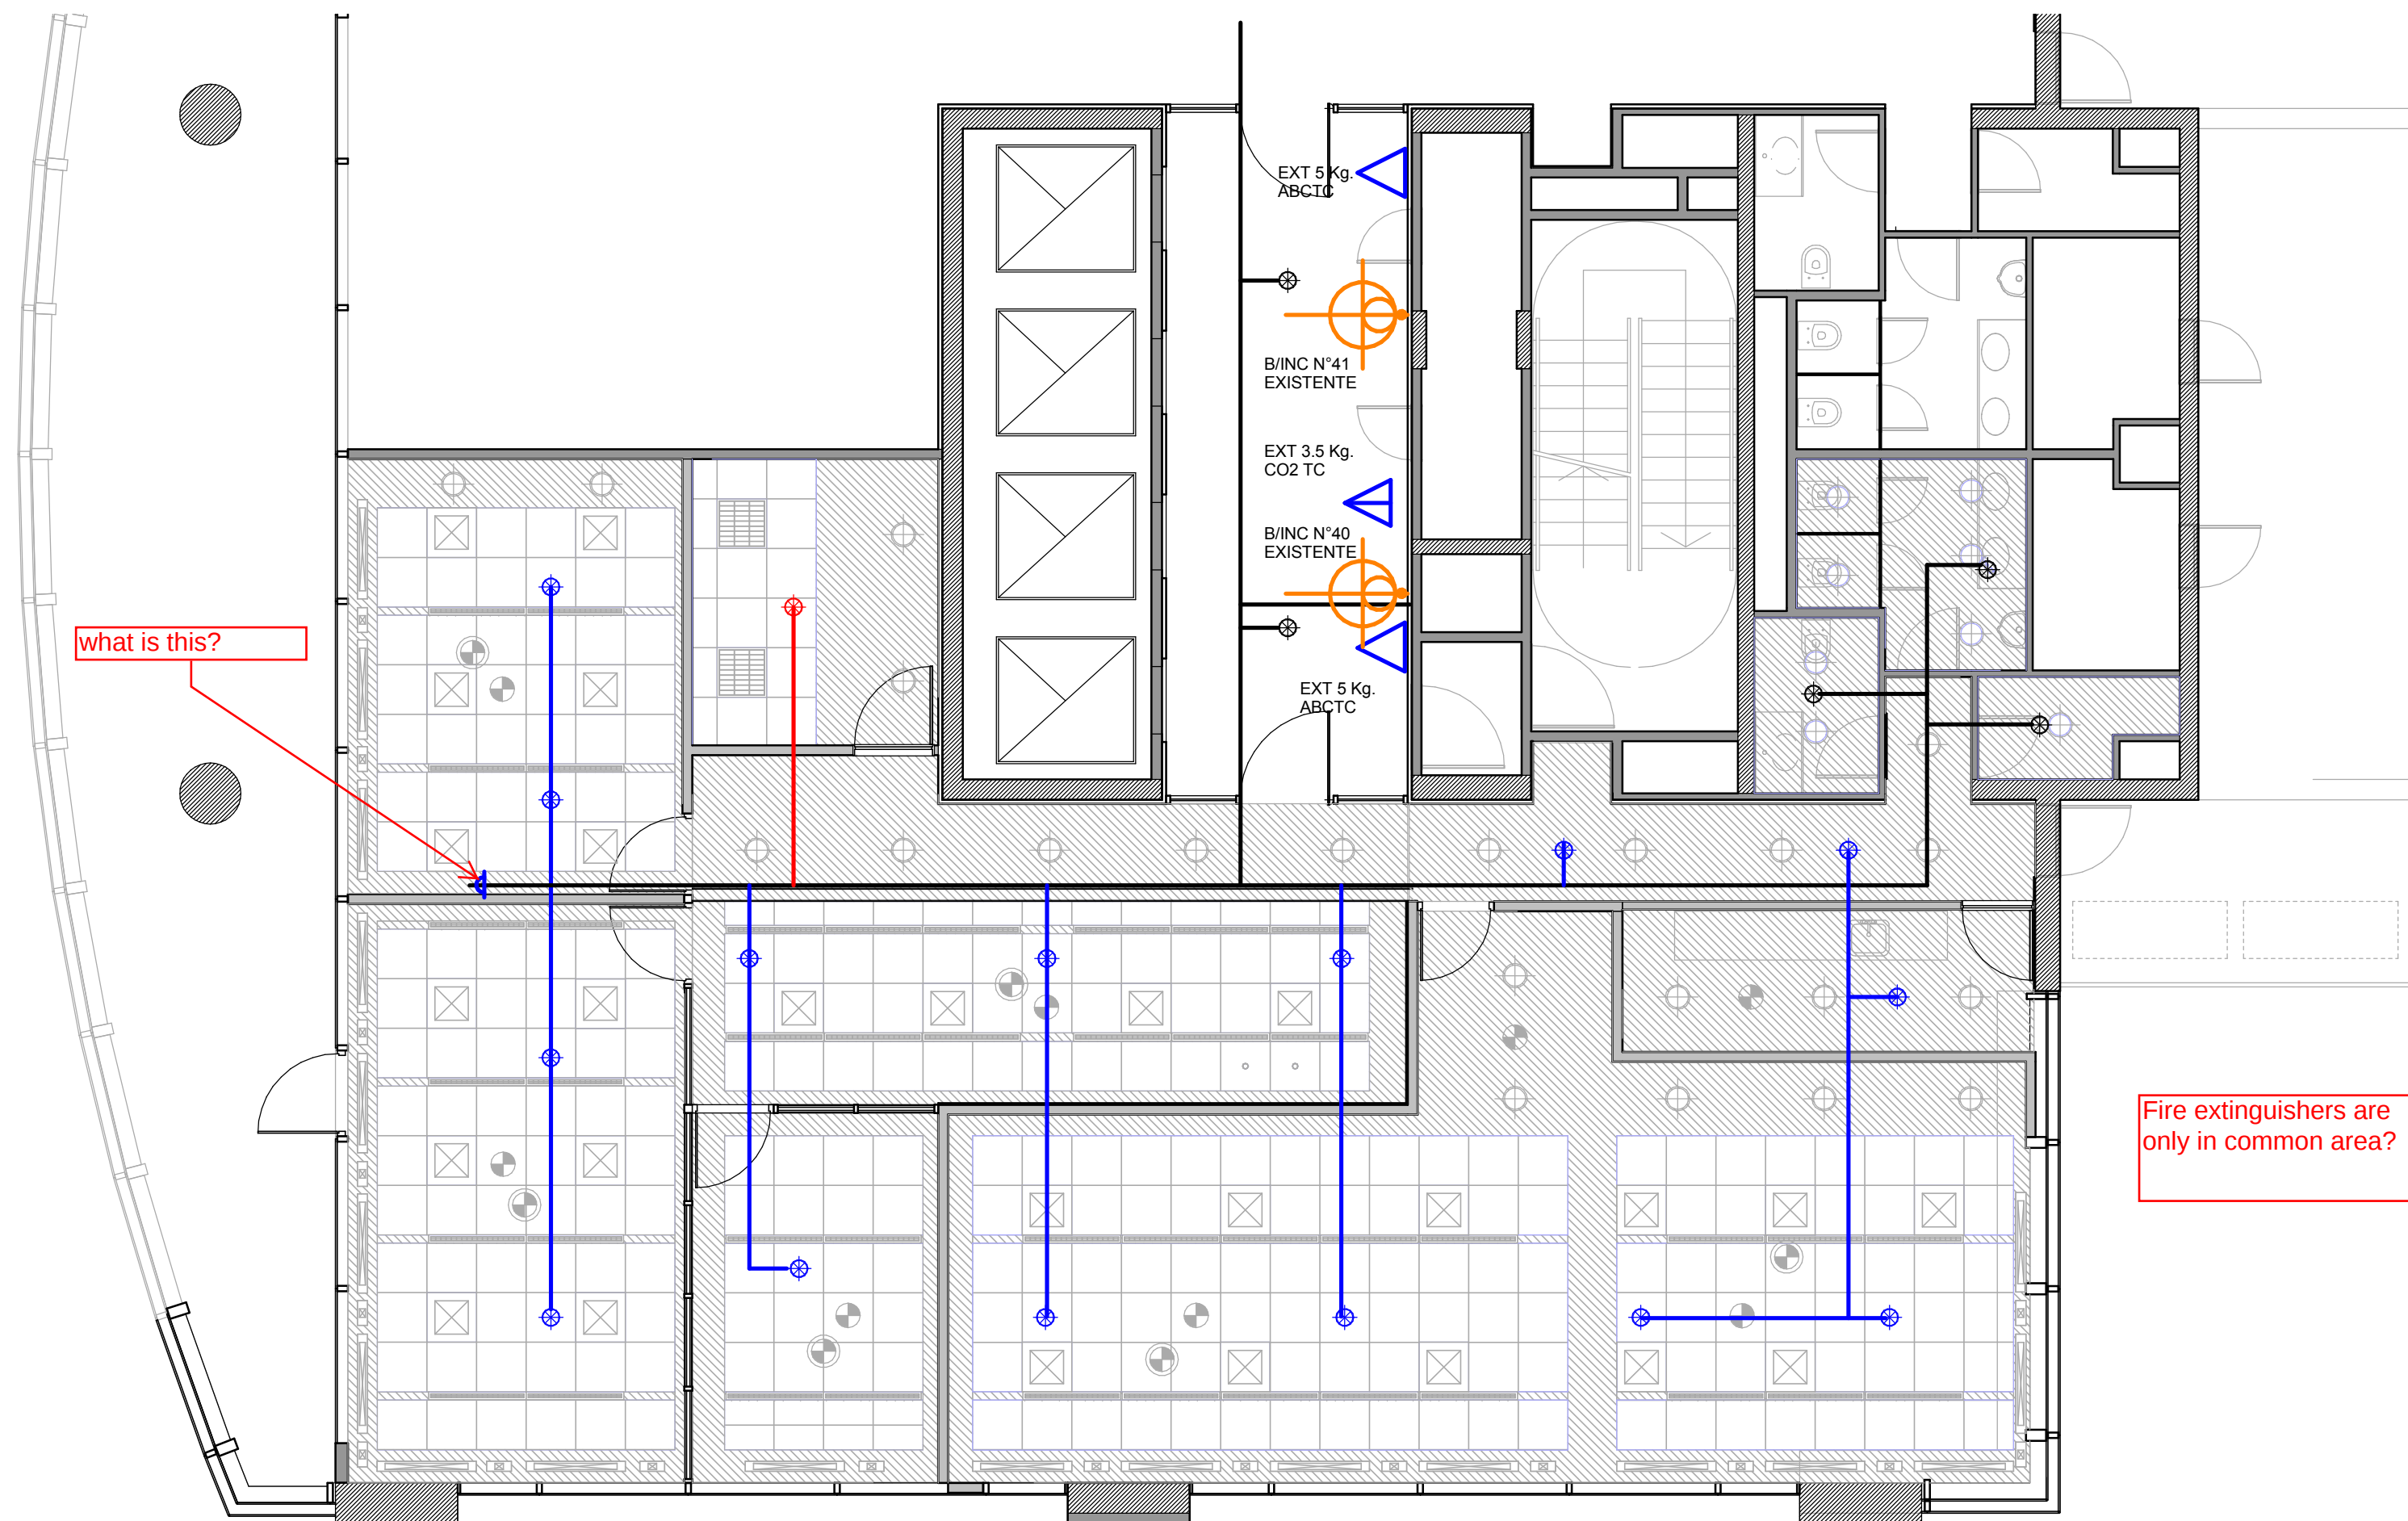

REFERENCIAS

- SPRINKLERS EXISTENTES
- SPRINKLERS EXISTENTES REUBICADOS
- SPRINKLERS ANULADOS
- EXTINTORES EXISTENTES
- BOCA DE INCENDIO



AV. DEL LIBERTADOR 174
PISO 15

II 5.2

PLANO Extinción de Incendio
ESCALA
FECHA 03.02.2014
PROYECTISTA JB
NOTAS -

Todas las medidas se verificarán en obra.

El proyecto y el diseño indicados en este plano son propiedad intelectual de Contract Rent S.A. Está prohibida su utilización total o parcial sin la expresa autorización escrita de la empresa.

contract Una empresa socia del grupo PLANET
Espacios de Trabajo

Tucumán 117, Piso 7 (C1049AAC)
Buenos Aires, Argentina
Tel/Fax 54.11. 4516.0722
info@contract.com.ar
www.contract.com.ar