


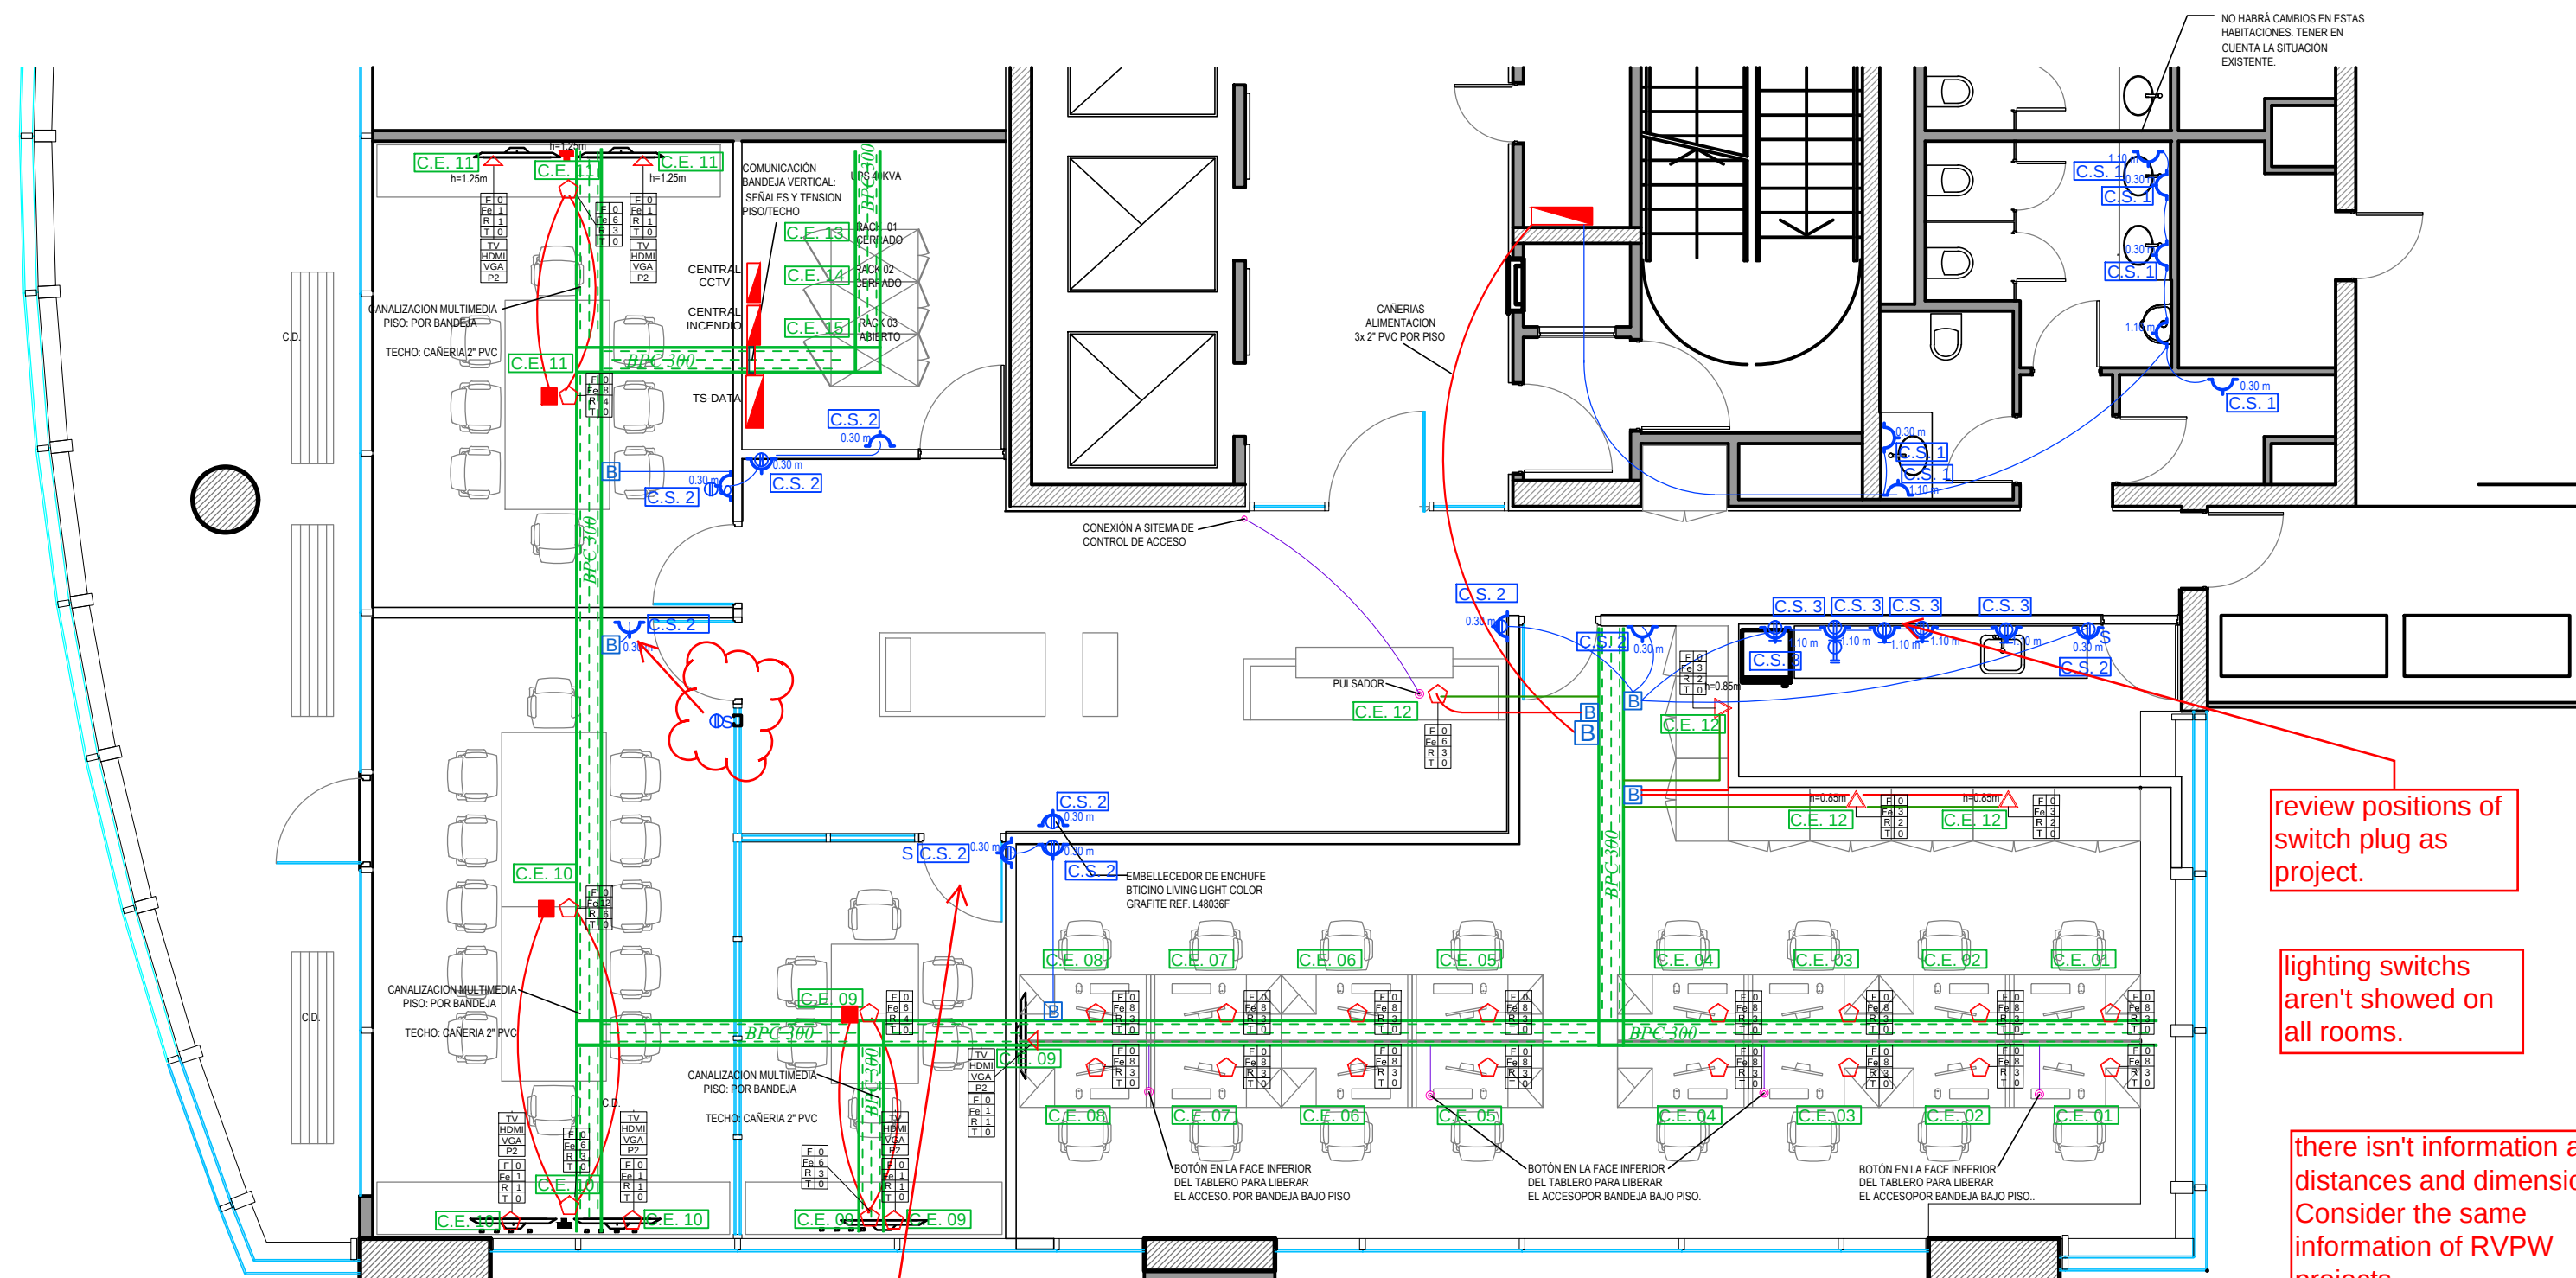

This door is different from project

review positions of switch plug as project.

lighting switches aren't showed on all rooms.

there isn't information about distances and dimensions. Consider the same information of RVPW projects.

REFERENCIAS

INDICACION DE CONJUNTO DE PUNTOS

F	0	PUNTOS DE FUERZA	PUNTOS EN EL MÓVIL	PUNTOS EN CIELO
Fe	0	PUNTOS DE FUERZA ESTABILIZADOS		
R	0	PUNTOS DE RED		
T	0	PUNTOS DE TELÉFONO	PUNTOS EN PAVIMENTO	PUNTOS EN TABIQUE

NO HABRÁ CAMBIOS EN ESTAS HABITACIONES. TENER EN CUENTA LA SITUACIÓN EXISTENTE.

■ TABLERO
— CAÑO METÁLICO 3/4" TENSION 220V
■ CAMARA
■ PUNTO DISTRIBUCION CCTV - MULTIMEDIA CAÑERÍA VACIA

ENERGIA

- Ⓢ ENCHUFE 220V, CAJA 4"x2", h=30 O INDICADA
- Ⓢ ENCHUFE 220V, CAJA 4"x2" h=110 O INDICADA
- Ⓢ ENCHUFE 220V, CAJA 4"x2", h=230 O INDICADA
- Ⓢ INTERRUPTOR HASTA 3 COMANDOS, CAJA. 4"x2", h=110
- Ⓢ CAJA DE PASE
- CAÑO METÁLICO 3/4" TENSION 220V SERVICIOS GENERALES

SEGURIDAD

- PULSADOR EN ESCRITORIO



AV. DEL LIBERTADOR 174
PISO 15

TOM

PLANO TOMAS POR PISO
ESCALA 1 : 75
FECHA 03.02.2013
PROYECTISTA JB
NOTAS -

Todas las medidas se verificarán en obra.

El proyecto y el diseño indicados en este plano son propiedad intelectual de Contract Rent S.A. Está prohibida su utilización total o parcial sin la expresa autorización escrita de la empresa.



Tucumán 117, Piso 7 (C1049AAC)
Buenos Aires,
Argentina
Tel/Fax +54-11-4516-0722
info@contract.com.ar
www.contract.com.ar