


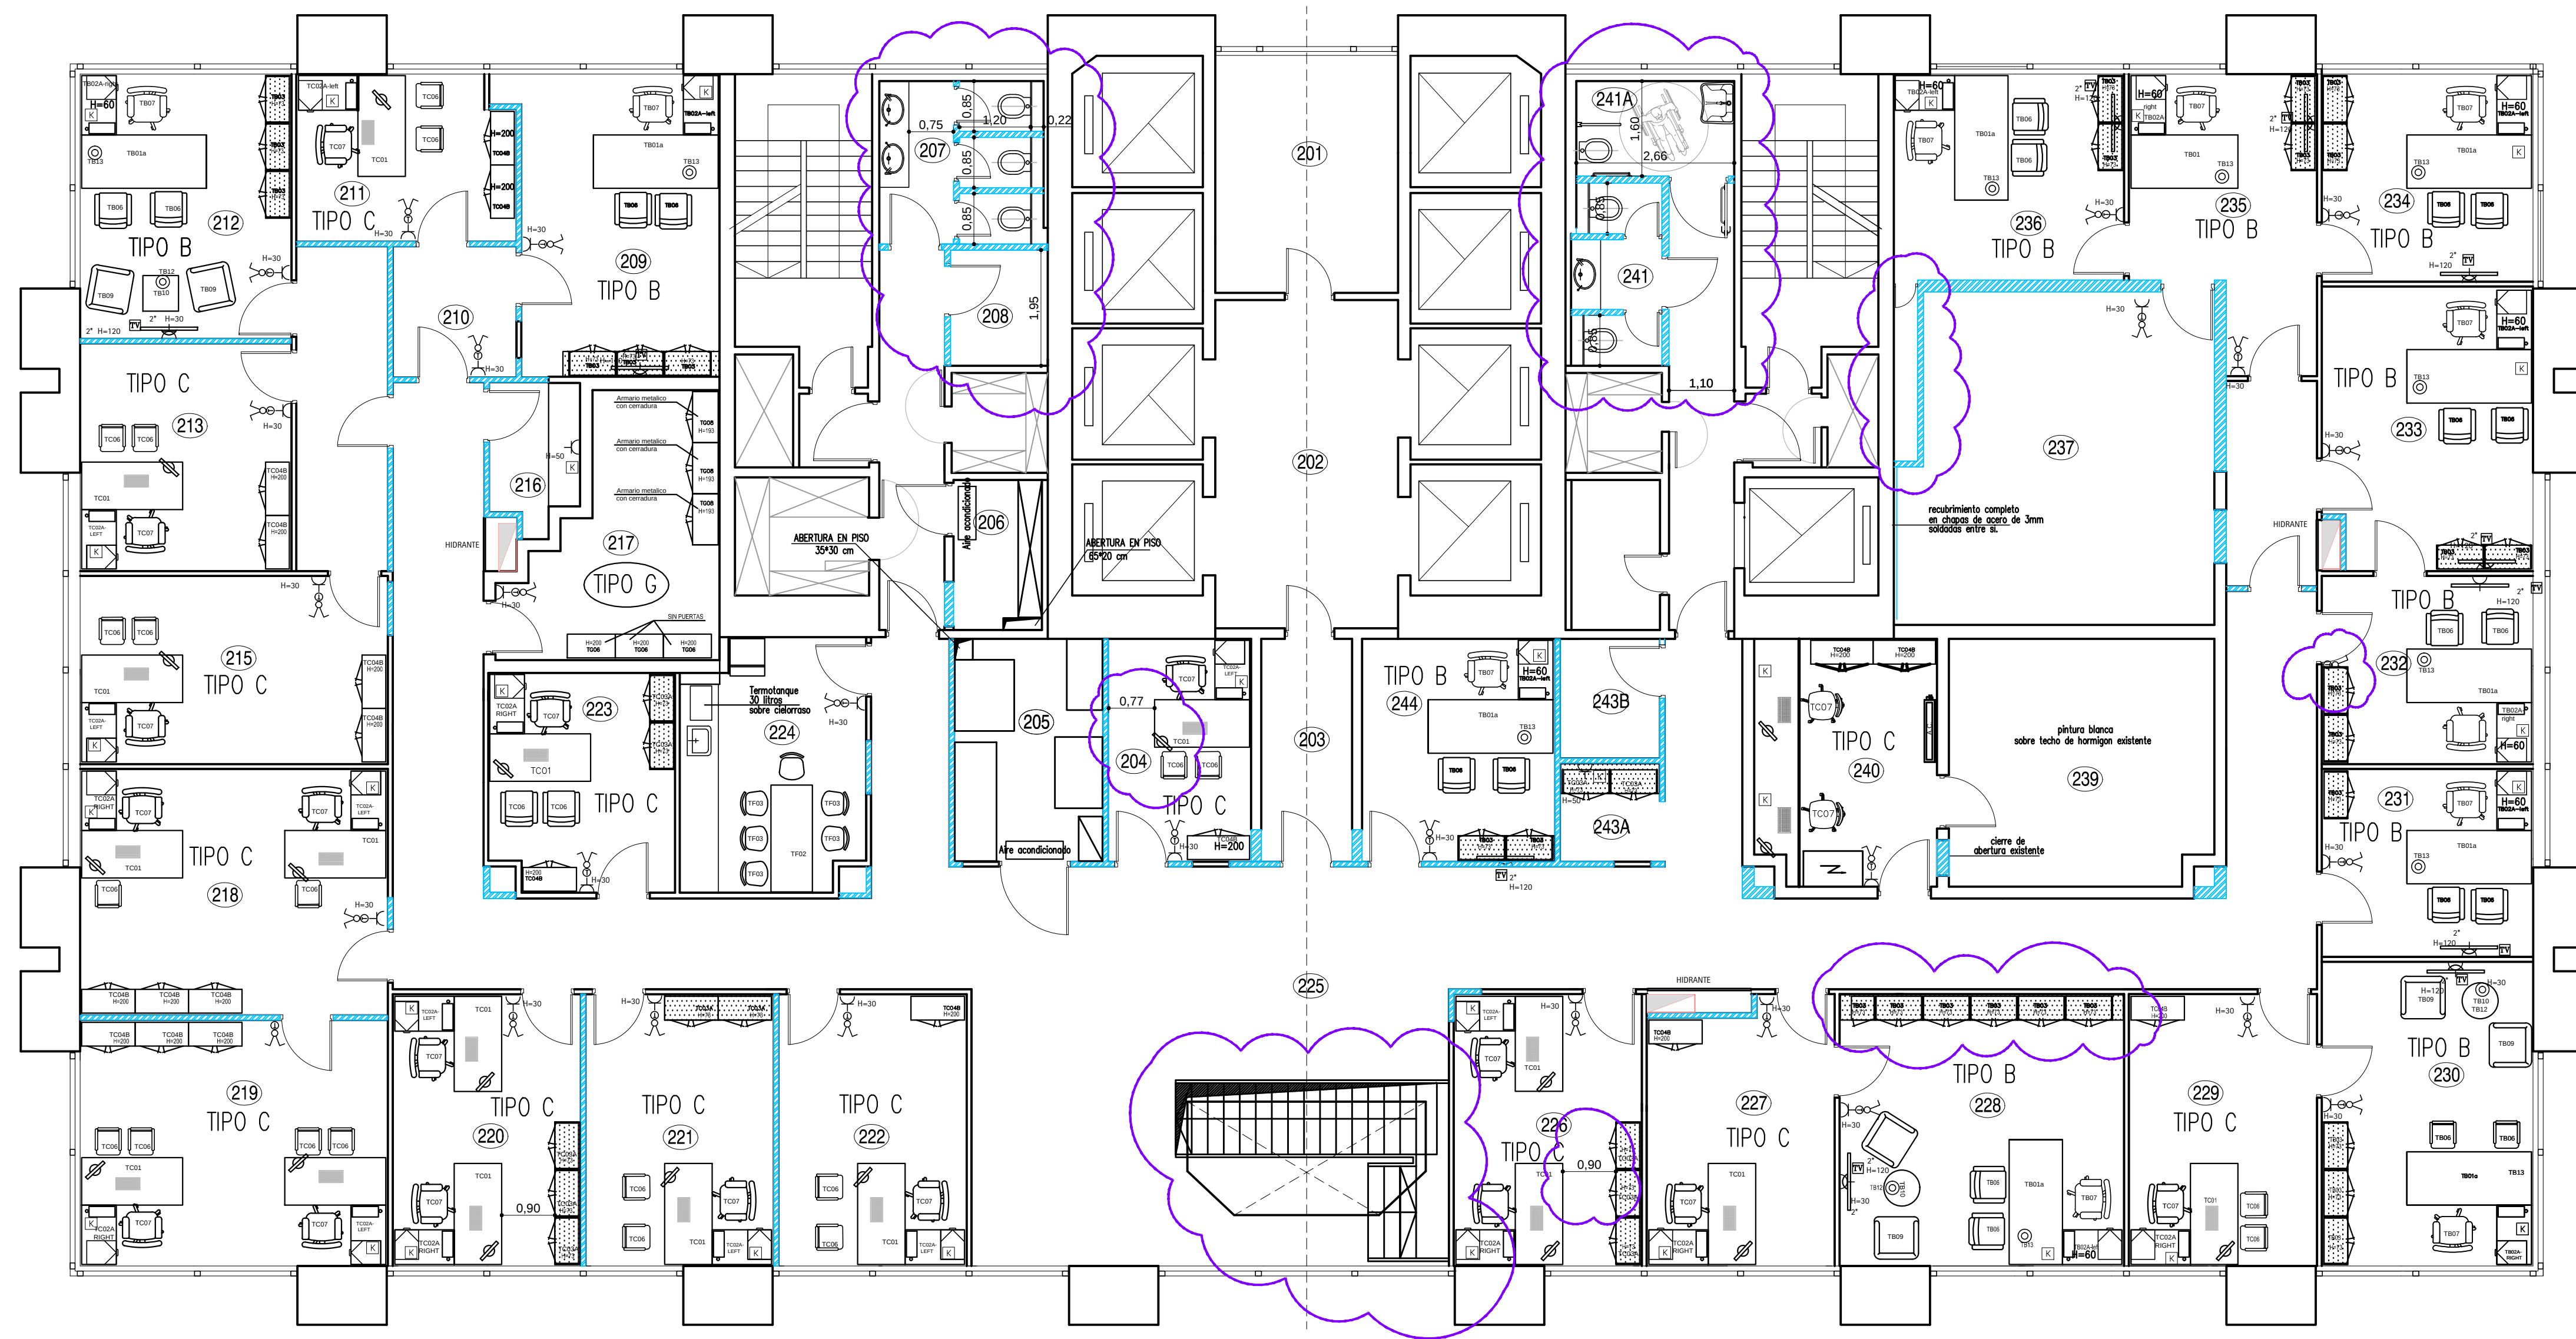

REFERENCIAS TABIQUERIA

ITEM

OBRA NUEVA

UBICACION: EMBAJADA DE ISRAEL R.00

PLANO: PISO 11 - EQUIPAMIENTO
ESCALA: 1:75
FECHA: 09-04-2014
PROYECTISTA: VB
ARCHIVO: EM_IS_EQ_P11_V01
XREF: --
NOTAS:

TODAS LAS MEDIDAS SERAN VERIFICADAS EN OBRA

El proyecto y el diseño indicados en este plano son propiedad intelectual de Contract Rent S.A. Esta prohibida su utilización total o parcial sin la expresa autorización escrita de la empresa.

contract

CONTRACT ARGENTINA
Tucuman 117 7º Piso (C1049AAC)
Buenos Aires - Argentina
Tel./ Fax : 54 (11) 4516-0722
info@contract.com.ar
www.contract.com.ar