



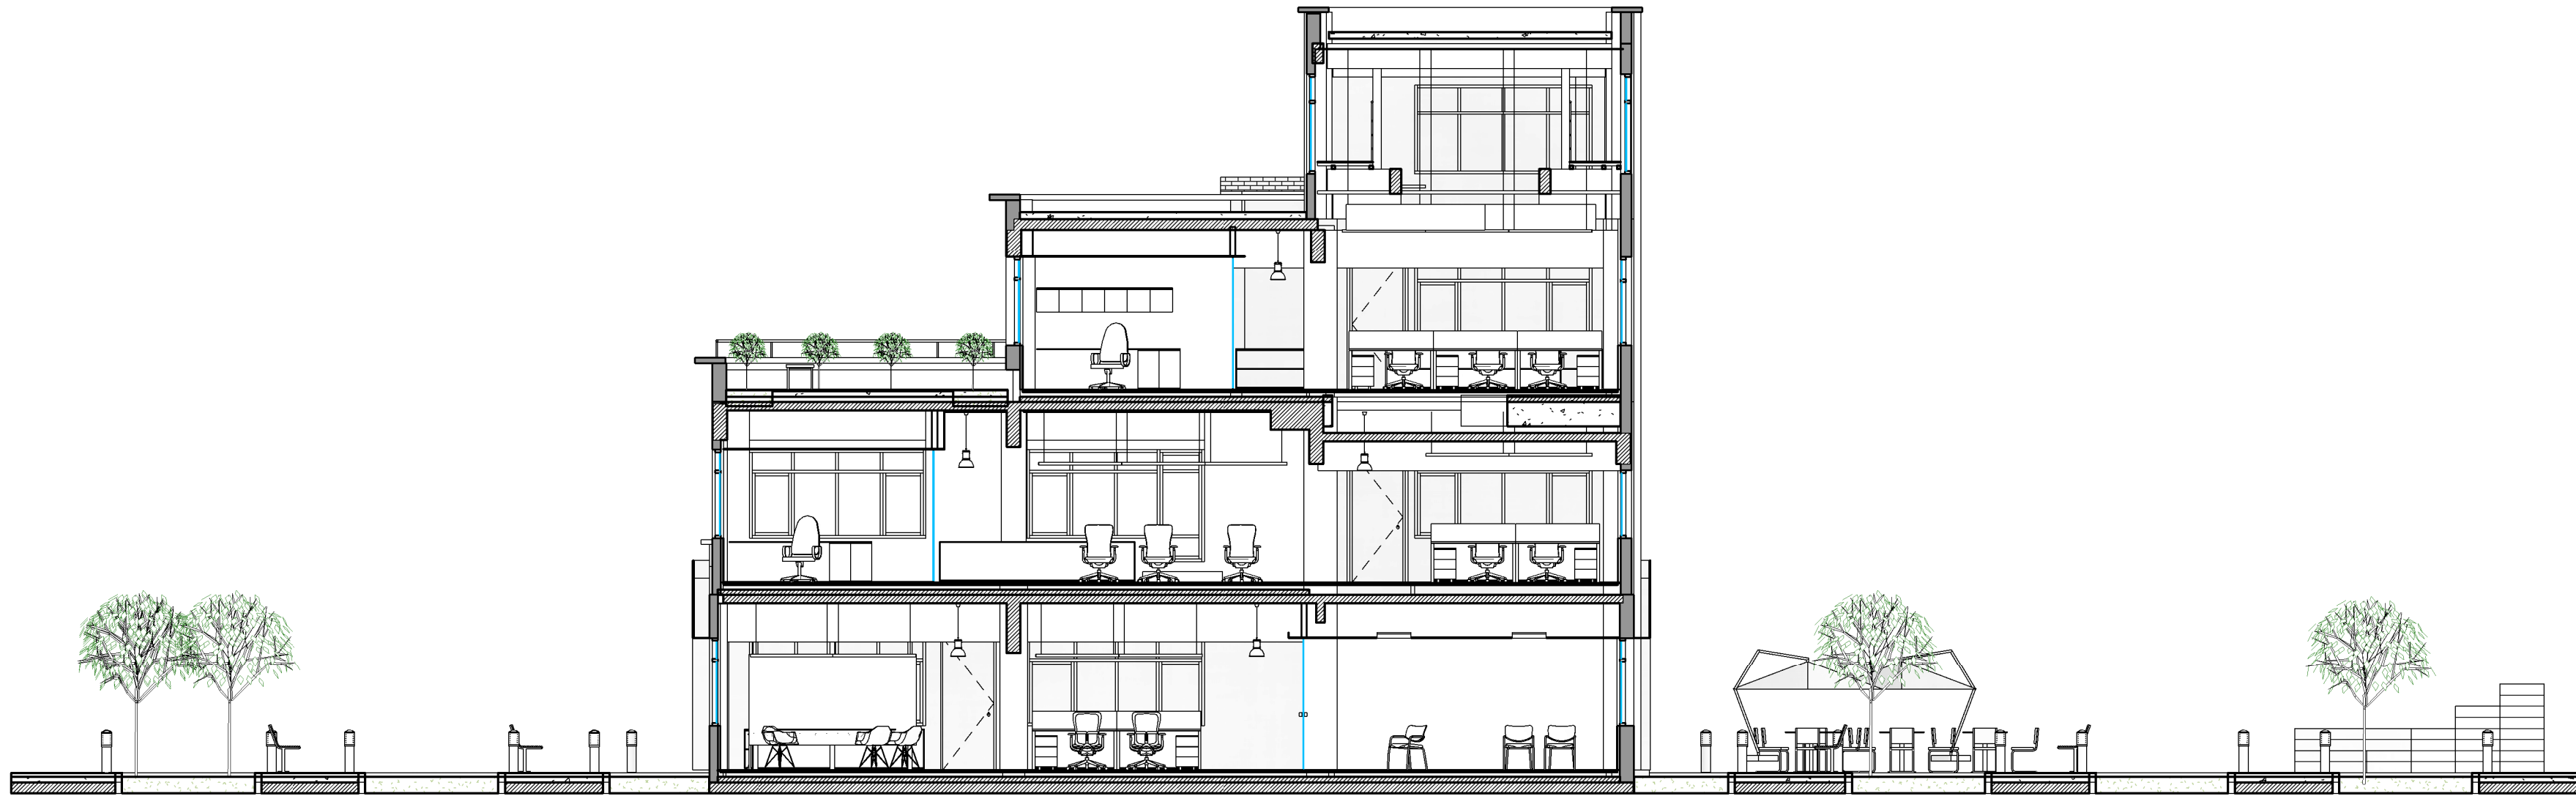

CORTE C-C

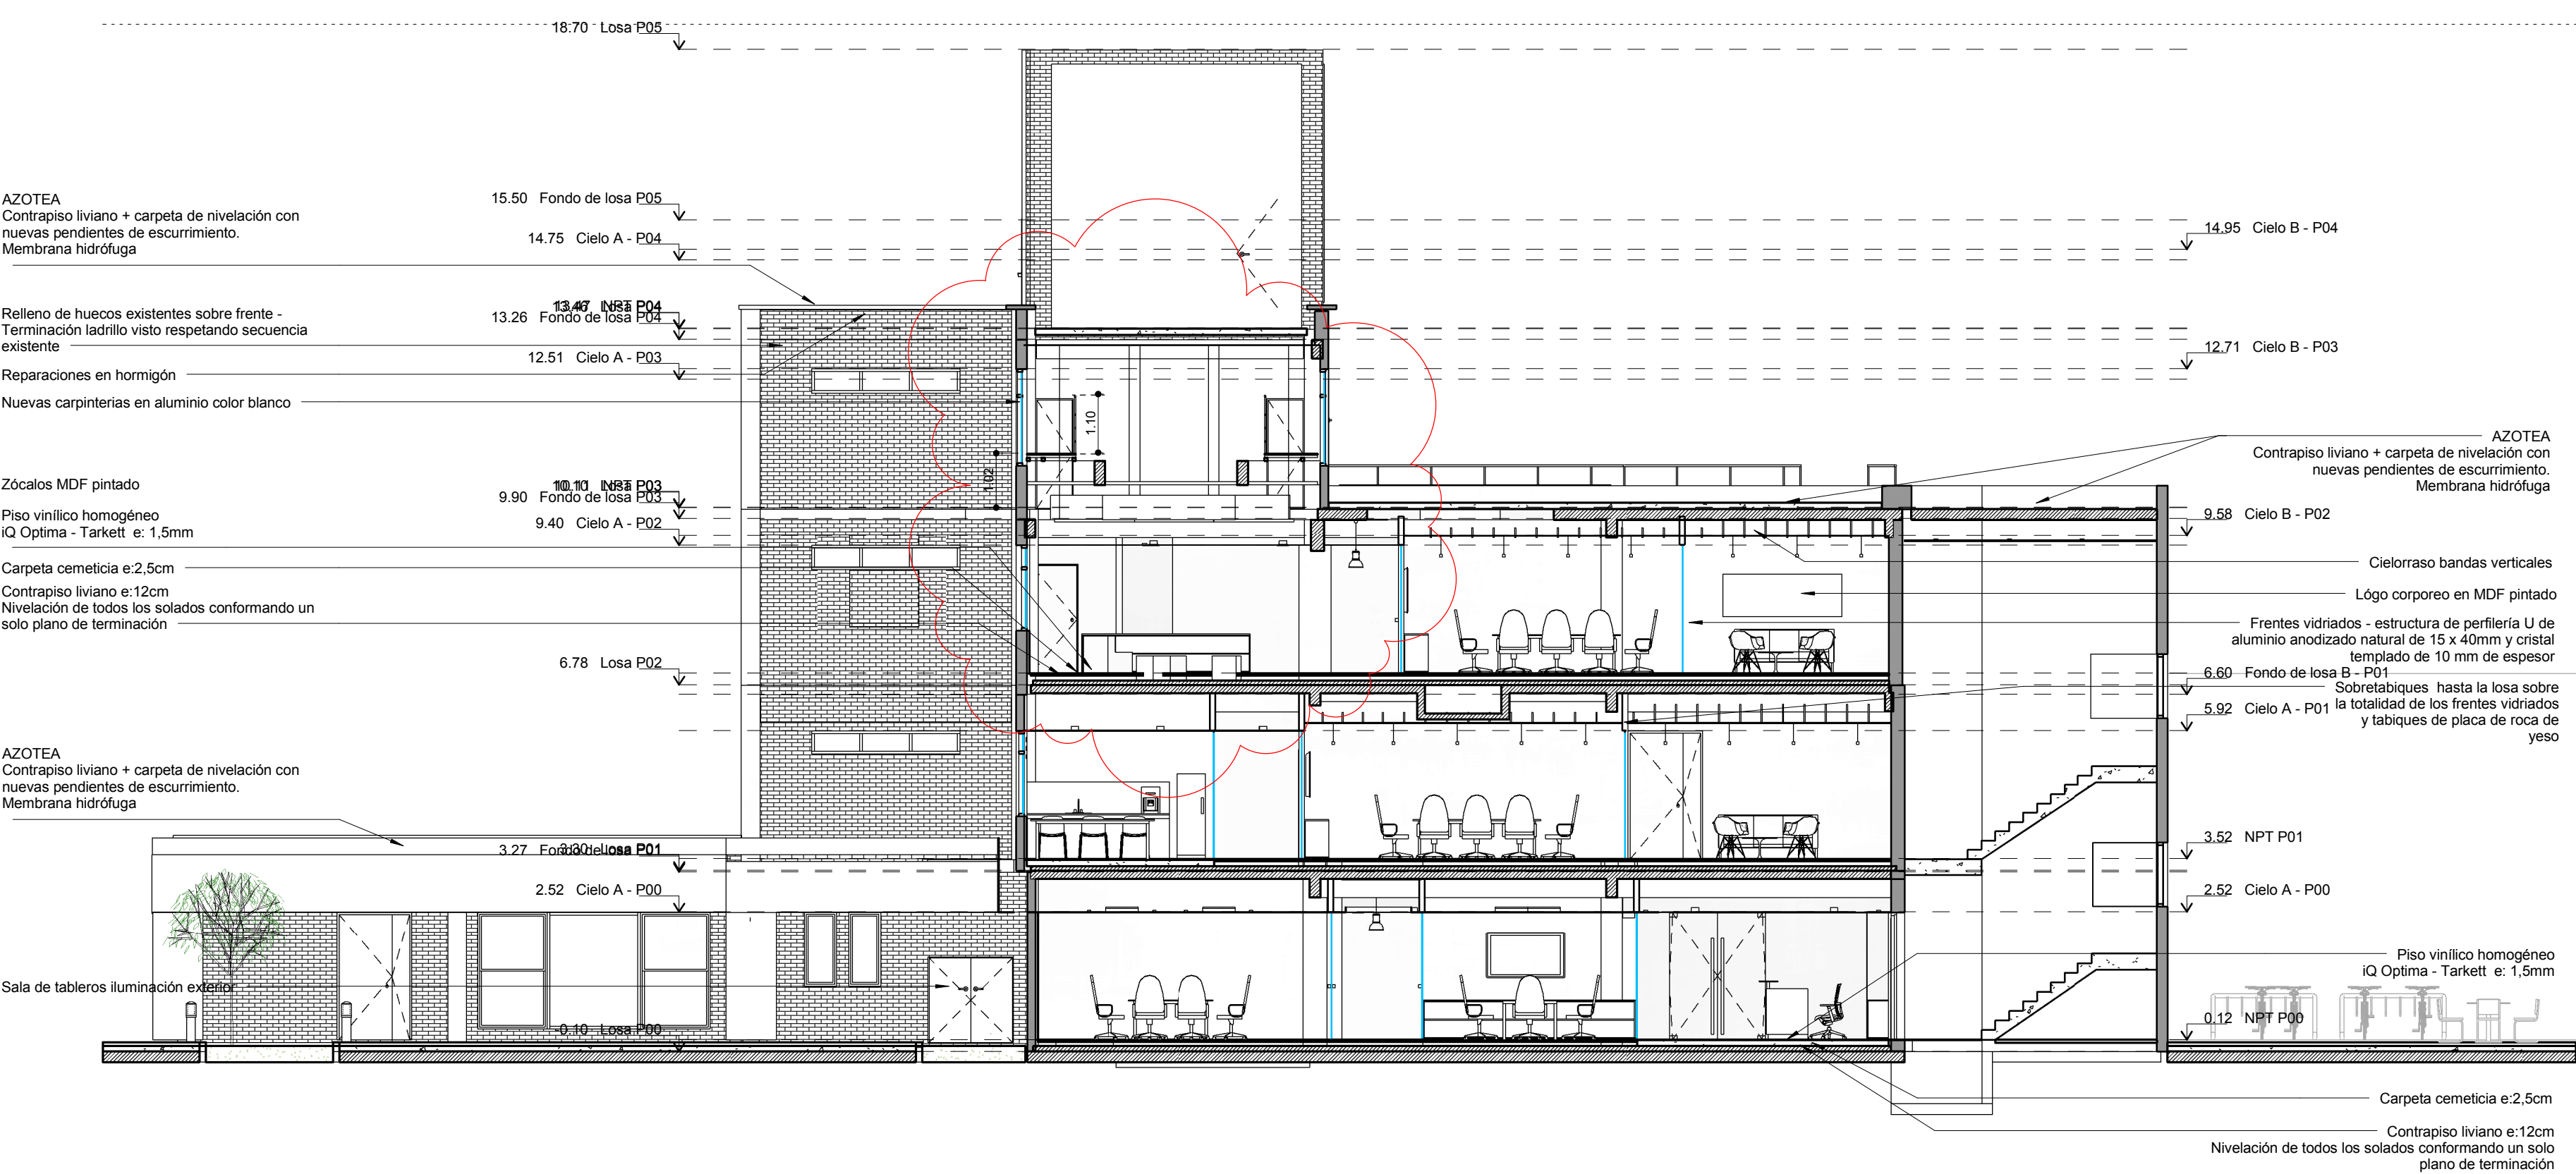

CORTE D-D



Ruta 12 Km 83,3 - Zárate,
Pcia. Bs. As.

AR
1.6

PLANO Cortes C - D
ESCALA
FECHA 05-11-2014
PROYECTISTA A.P.
NOTAS

Todas las medidas se verificarán en obra.

El proyecto y el diseño indicados en este plano son propiedad intelectual de Contract S.A. Está prohibida su utilización total o parcial sin la expresa autorización escrita de la empresa.



Tucumán 117 - Piso 7
Buenos Aires - Argentina
Tel: +54 11 4516-0722
info@contract.com.ar
www.contractworkplaces.com