


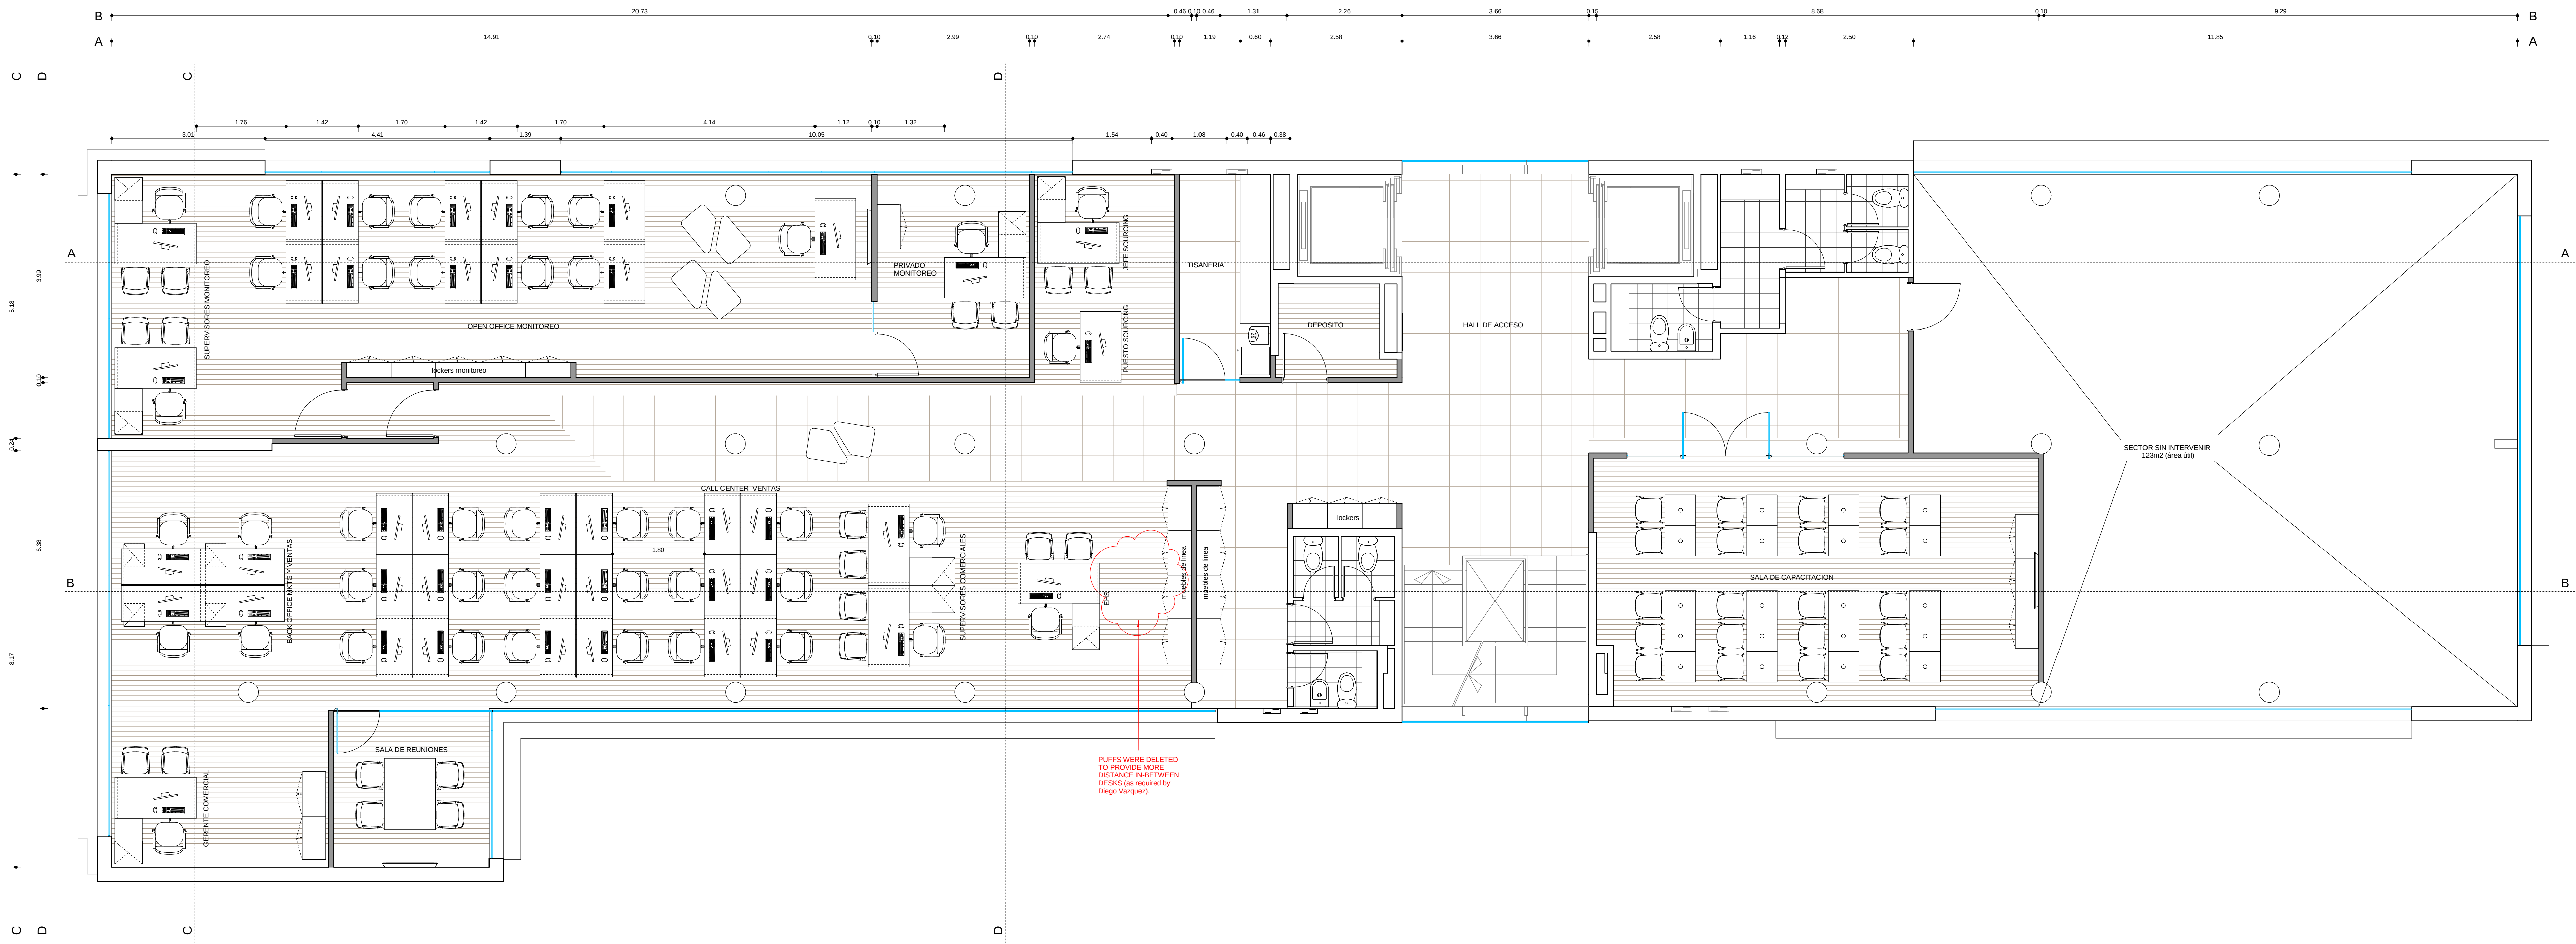

A Tyco Business

AROCENA 1626 N1

AN1
01

PLANO Layout
ESCALA 1:50
FECHA 30/01/2015
REVISION 5
PROYECTISTA MR
APROBADO POR GC
Todas las medidas se verificarán en obra.

El proyecto y el diseño indicados en este plano son propiedad intelectual de Aroca S.A.
Está prohibida su utilización total o parcial sin la expresa autorización escrita de la empresa.

contract | Una empresa
Espacios de Trabajo | parte del grupo
PLAJNET
L. A. de Herrera 1248 (B11)
World Trade Center
Montevideo, Uruguay
Teléfono: 02 202 2541
www.contract.com.uy