


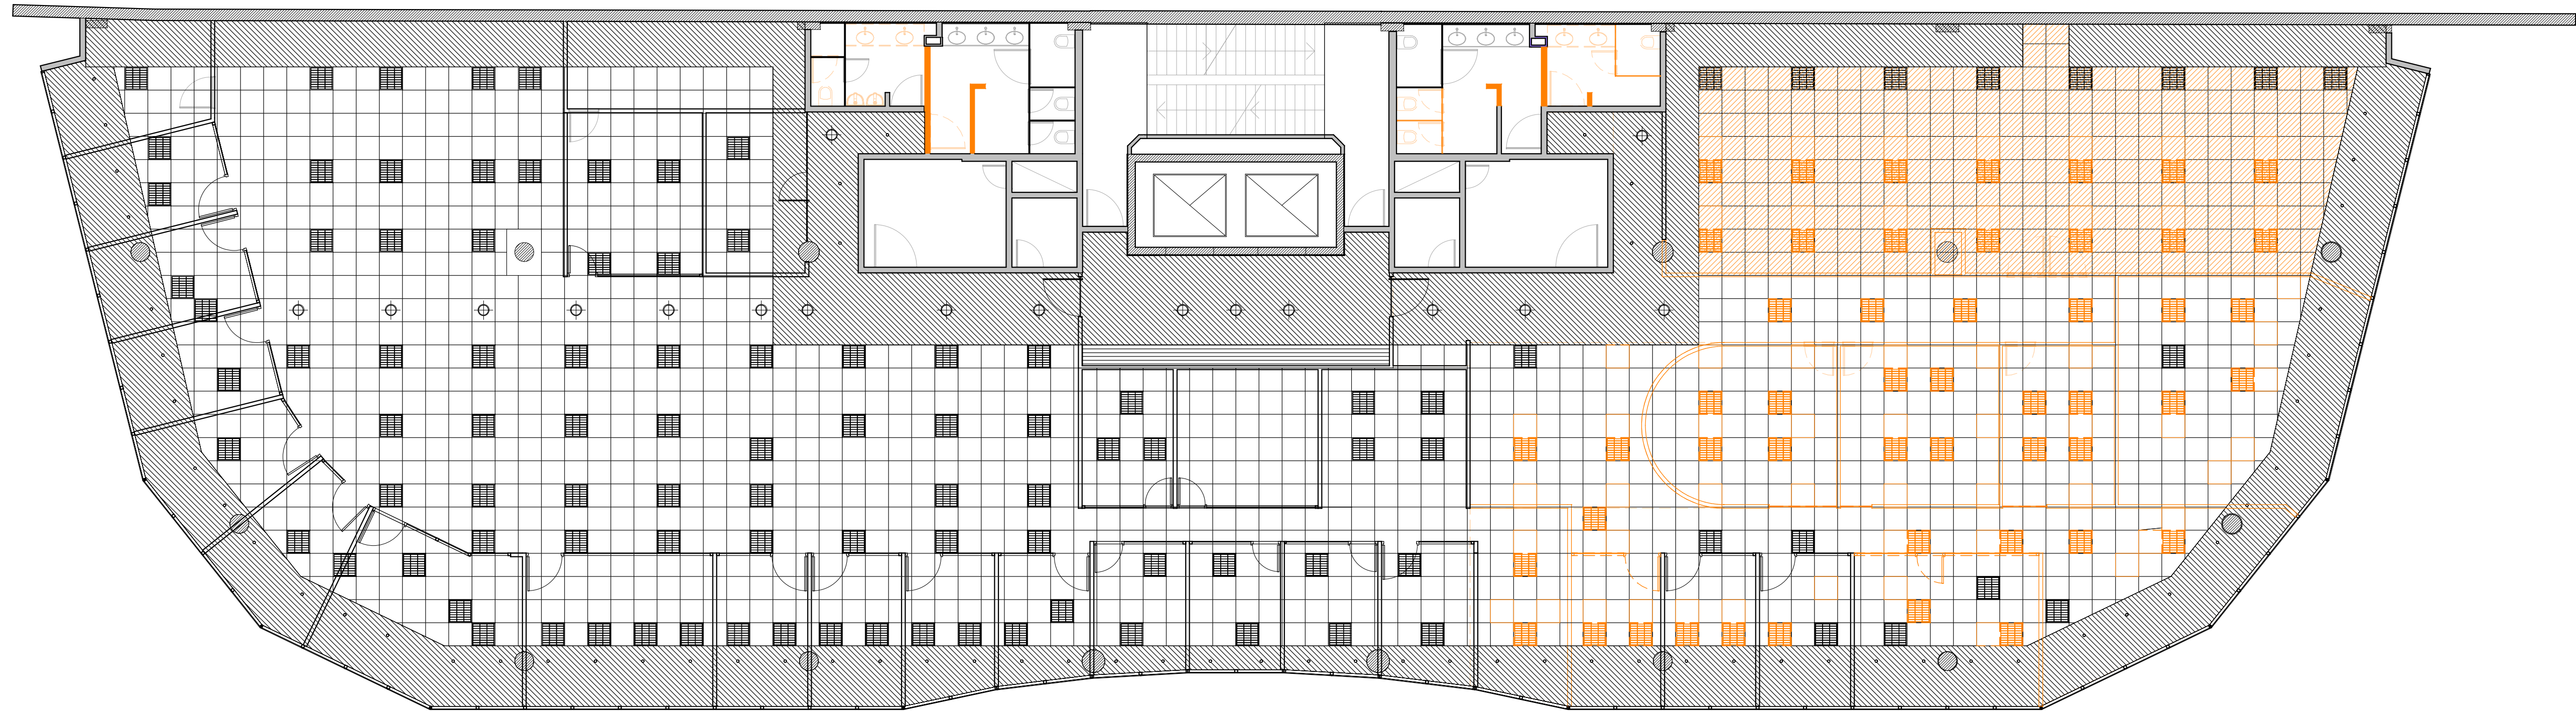

LIBERTADOR 1295 - Vte. L

DE
0.2

PLANO Demolición - cielloraso P01
ESCALA 1 : 100
FECHA 07/04/2015
PROYECTISTA MD
NOTAS -

Todas las medidas se verificarán en obra.

El proyecto y el diseño indicados en este plano son propiedad intelectual de Contract S.A. Está prohibida su utilización total o parcial sin la expresa autorización escrita de la empresa.



Tucumán 117 - Piso 7
Buenos Aires - Argentina
Tel: +54 11 4516-0722
info@contract.com.ar
www.contractworkplaces.com