


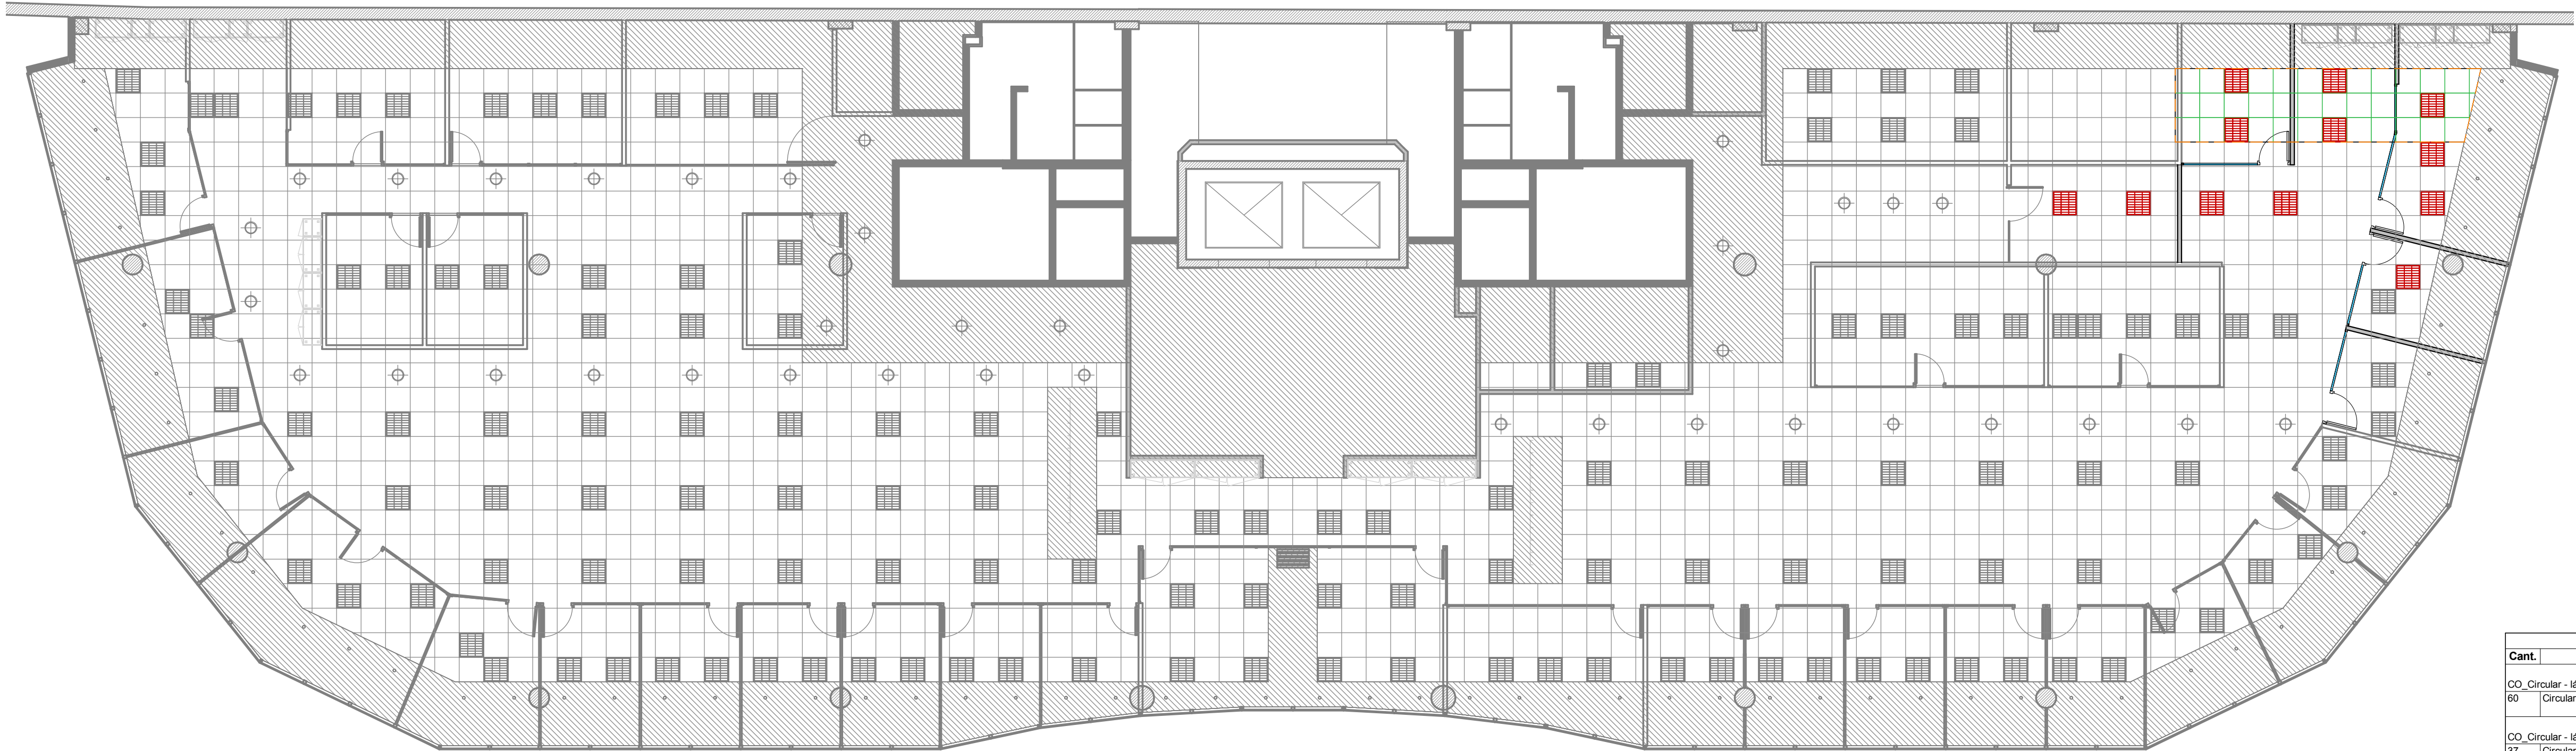

ARTEFACTOS DE ILUMINACIÓN		
Cant.	Tipo	Descripción
CO_Circular - lámpara dicroica		
60	Circular - fija EXISTENTE	Luminaria fija de embutir para lámparas dicroicas halógenas
CO_Circular - lámparas fluorescentes compactas		
37	Circular - EXISTENTE	Luminaria circular fija de embutir en cielorrasos para dos o tres lámparas fluorescentes compactas
CO_Cuadrada - louver doble parabólico (1)		
135	610x610mm - EXISTENTE	Luminaria de embutir para tubos fluorescentes - Louver doble parabólico
12	610x610mm - NUEVA	Luminaria de embutir para tubos fluorescentes - Louver doble parabólico

REFERENCIAS LUMINARIAS

-  Louver 60x60 - EXISTENTE
-  Louver 60x60 - A REUBICAR
-  Louver 60x60 - REUBICADA
-  Louver 60x60 - NUEVA
-  Lámpara fluorescente - EXISTENTE
-  Lámpara fluorescente - A REUBICAR
-  Lámpara fluorescente - REUBICADA
-  Lámpara fluorescente - NUEVA
-  Lámpara dicroica - EXISTENTE
-  Lámpara dicroica - NUEVA



LIBERTADOR 1295 - Vte. L

OB
2.2.B

PLANO Cielorrasos redistribución P03
ESCALA 1 : 100
FECHA 07/04/2015
PROYECTISTA MD
NOTAS -

Todas las medidas se verificarán en obra.

El proyecto y el diseño indicados en este plano son propiedad intelectual de Contract S.A. Está prohibida su utilización total o parcial sin la expresa autorización escrita de la empresa.



Tucumán 117 - Piso 7
Buenos Aires - Argentina
Tel: +54 11 4516-0722
info@contract.com.ar
www.contractworkplaces.com