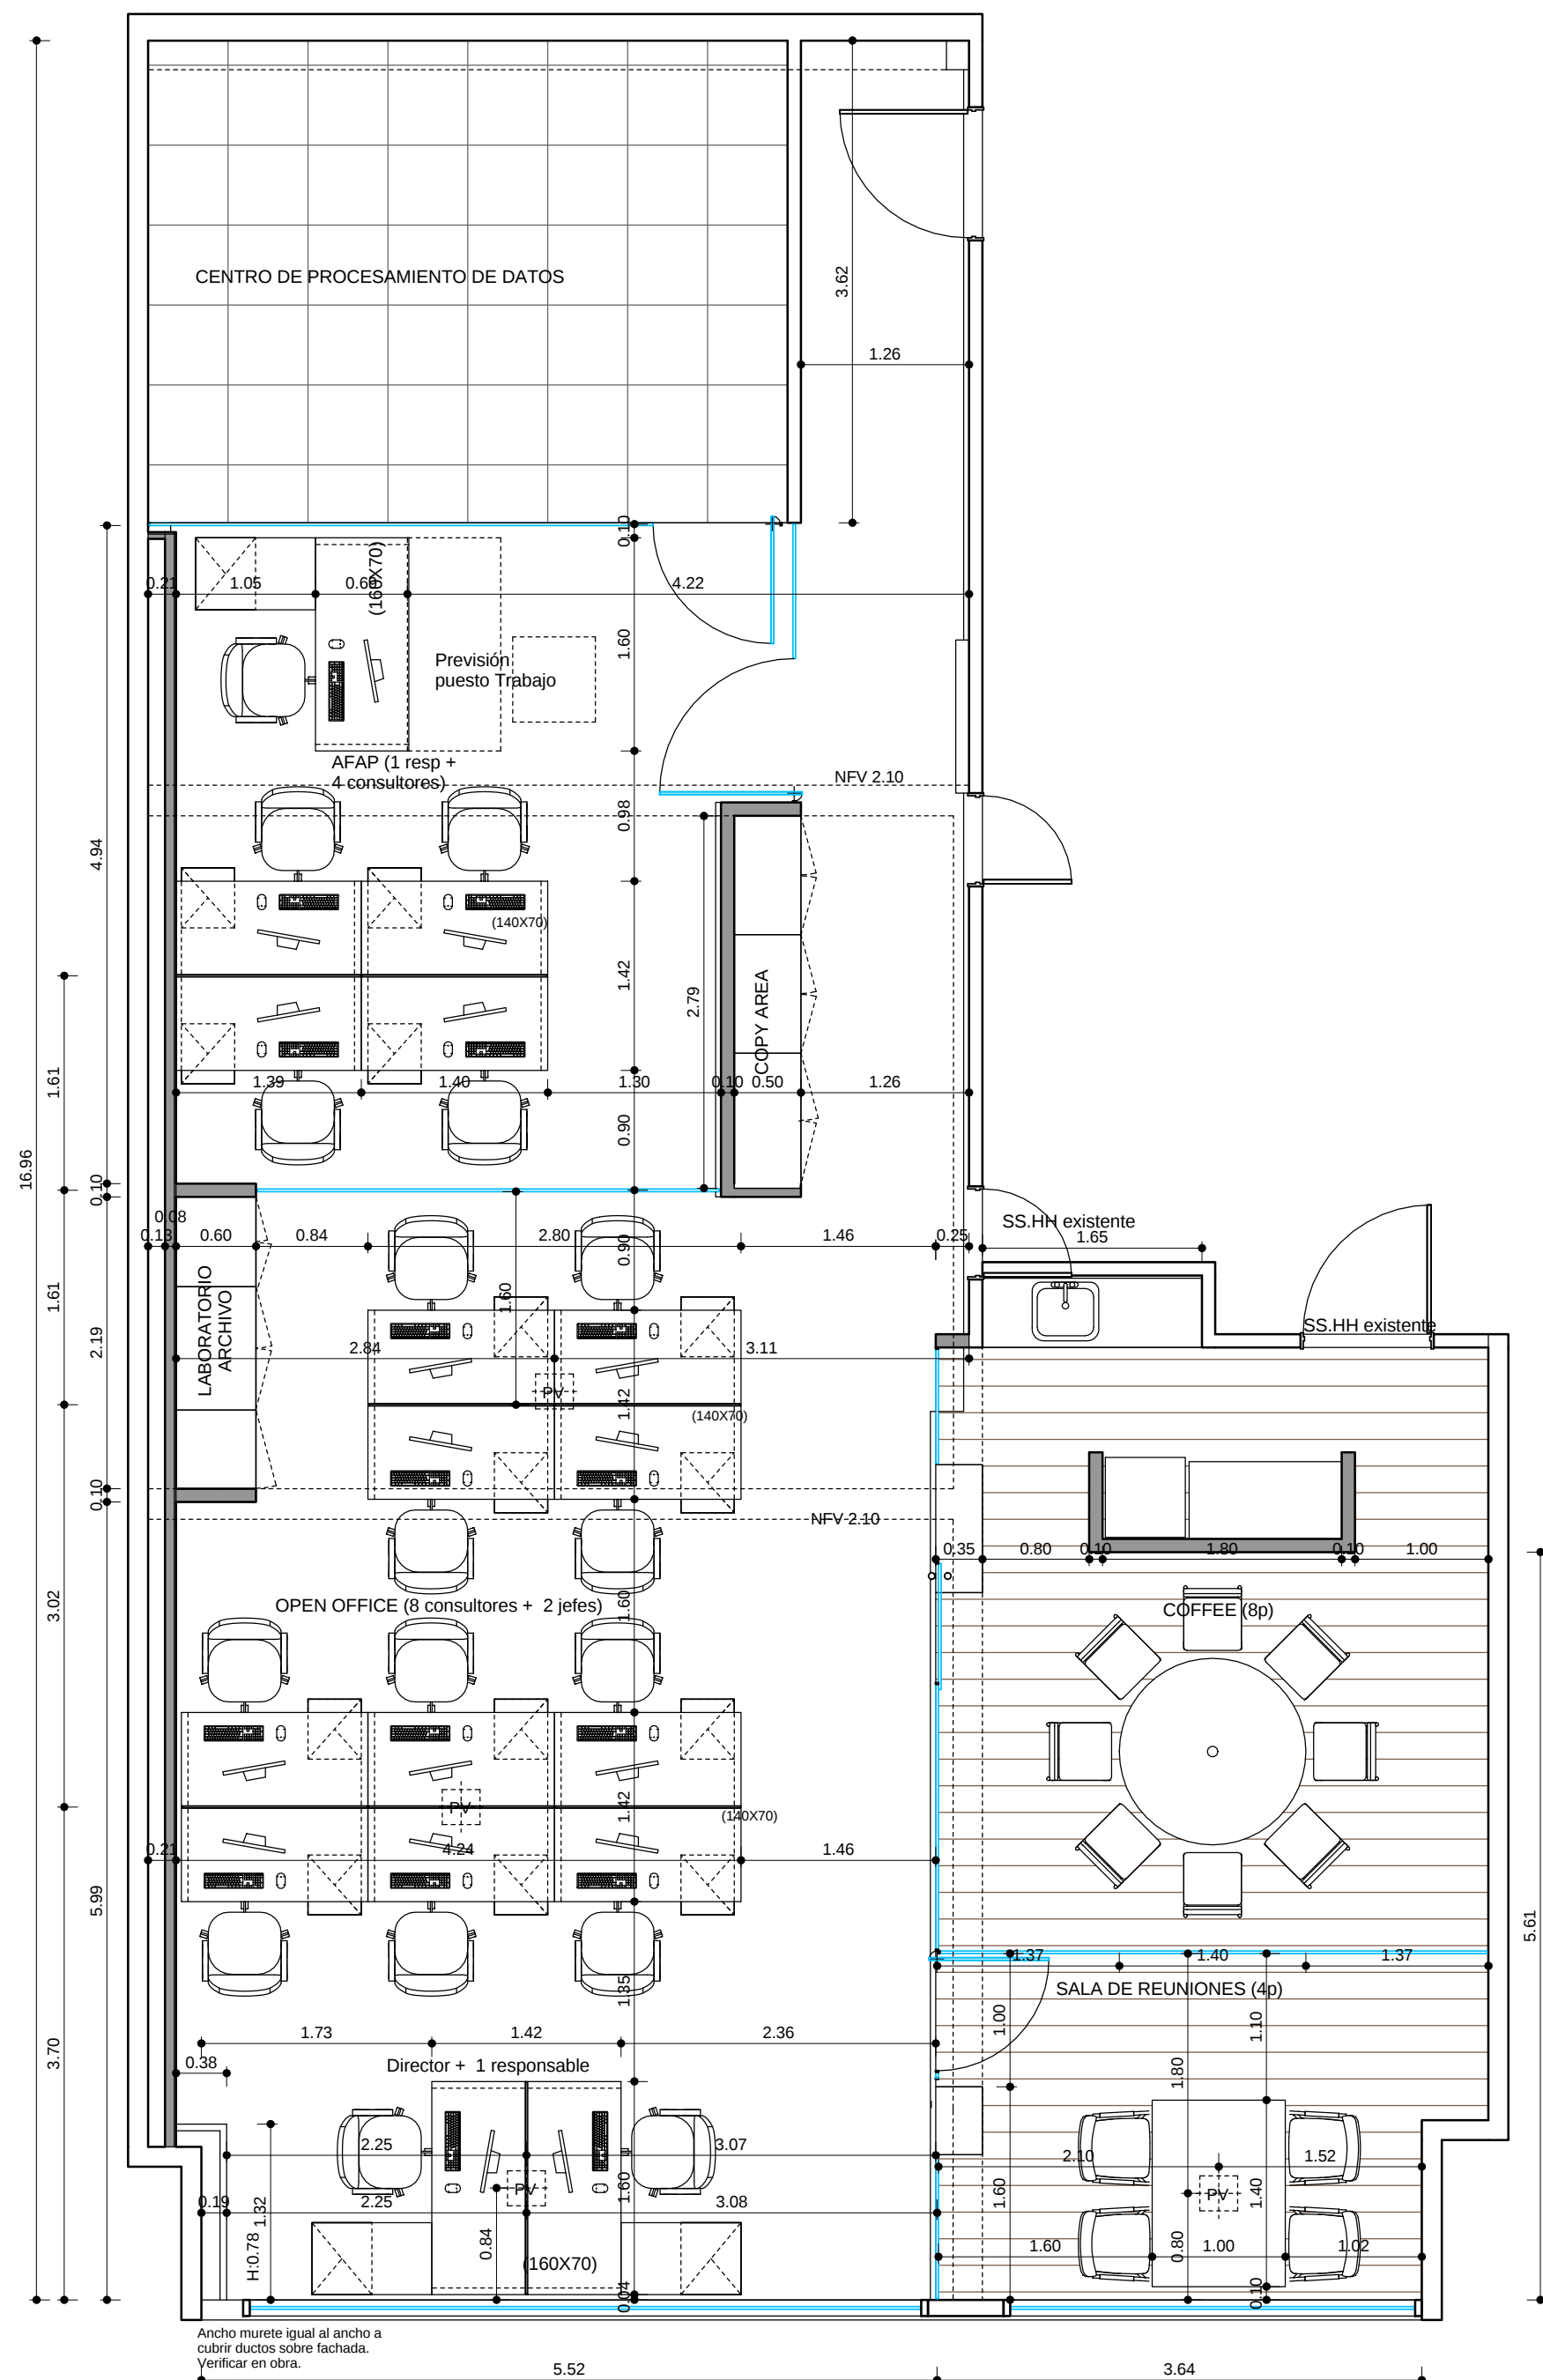


El mobiliario en el plano es meramente ilustrativo, puede sufrir ajustes y/o alteraciones

Revisión 1
Ajustes de Obra
Tabique medianero ancho 21cm
Tabique en esquina contra fachada cambio dimensión 1.32x0.38
Me Laboratorio cambia ancho a 2.19m
Ancho Afap 4.94m

Plaza Independencia

PLANO LAYOUT
ESCALA 1:50
FECHA 27-04-2014
REVISIÓN 1
PROYECTISTA MS
APROBADO POR GC
Todas las medidas se verificarán en obra.

El proyecto y el diseño indicados en este plano son propiedad intelectual de Artvix S.A. Está prohibida su utilización total o parcial sin la expresa autorización escrita de la empresa.

contract
workplaces
L. A. de Herrera 1248 | 811
World Trade Center
Montevideo, Uruguay
Tel/Fax: 598 2622 8291
www.contract.com.uy