


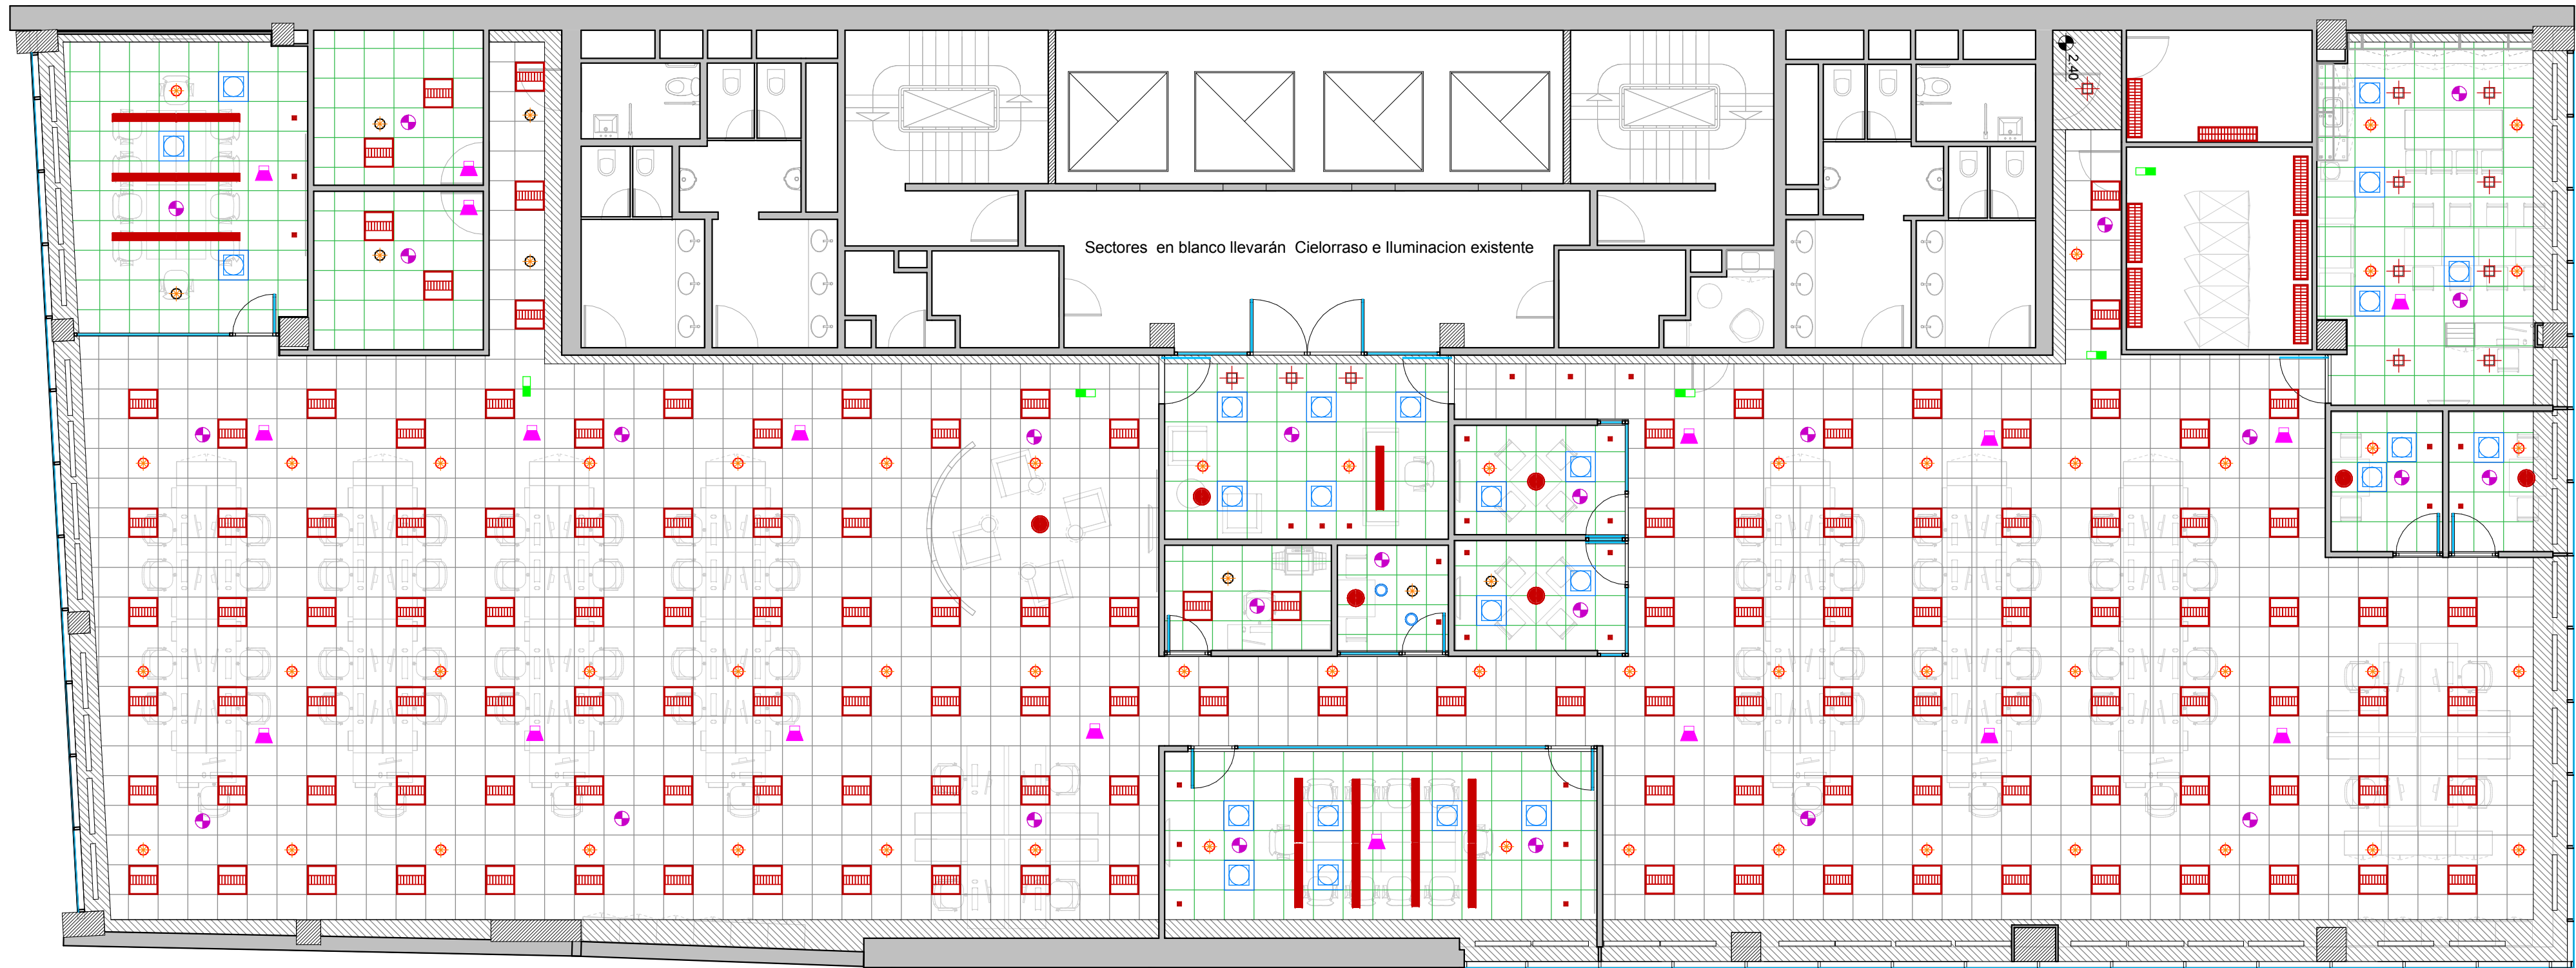

REFERENCIAS LUMINARIAS

- Art. Ilum.Existentes reubicados
- Art. Ilum.de Embutir 20x20 Fluorescente
- Art. Ilum.de Embutir 10x10 Dicroica
- Art. Ilum. Colgante Lineal Fluorescente.
- Art. Ilum. Colgante Decorativo.
- Art. Ilum. Autocontenido.

REFERENCIAS CIELORRASOS

- Modular H: 2,56
- Continuo H: 2,56
- Difusor o retorno de Aire Acondicionado.
- Sprinkler existente.
- Sprinkler reubicado.
- Tablero
- Salida de emergencia
- Detector de Humo

ARCADIS

ALEM 518 PISO 7

AR
1.2

PLANO CIELORRASOS
ESCALA 1:100
FECHA ENERO 2016

PLANOS CONFORMES A OBRA

El proyecto y el diseño indicados en este plano son propiedad intelectual de Contract S.A. Está prohibida su utilización total o parcial sin la expresa autorización escrita de la empresa.

contract
workplaces

Tucumán 117 - Piso 7
Buenos Aires - Argentina
Tel: +54 11 4516-0722
info@contract.com.ar
www.contractworkplaces.com