




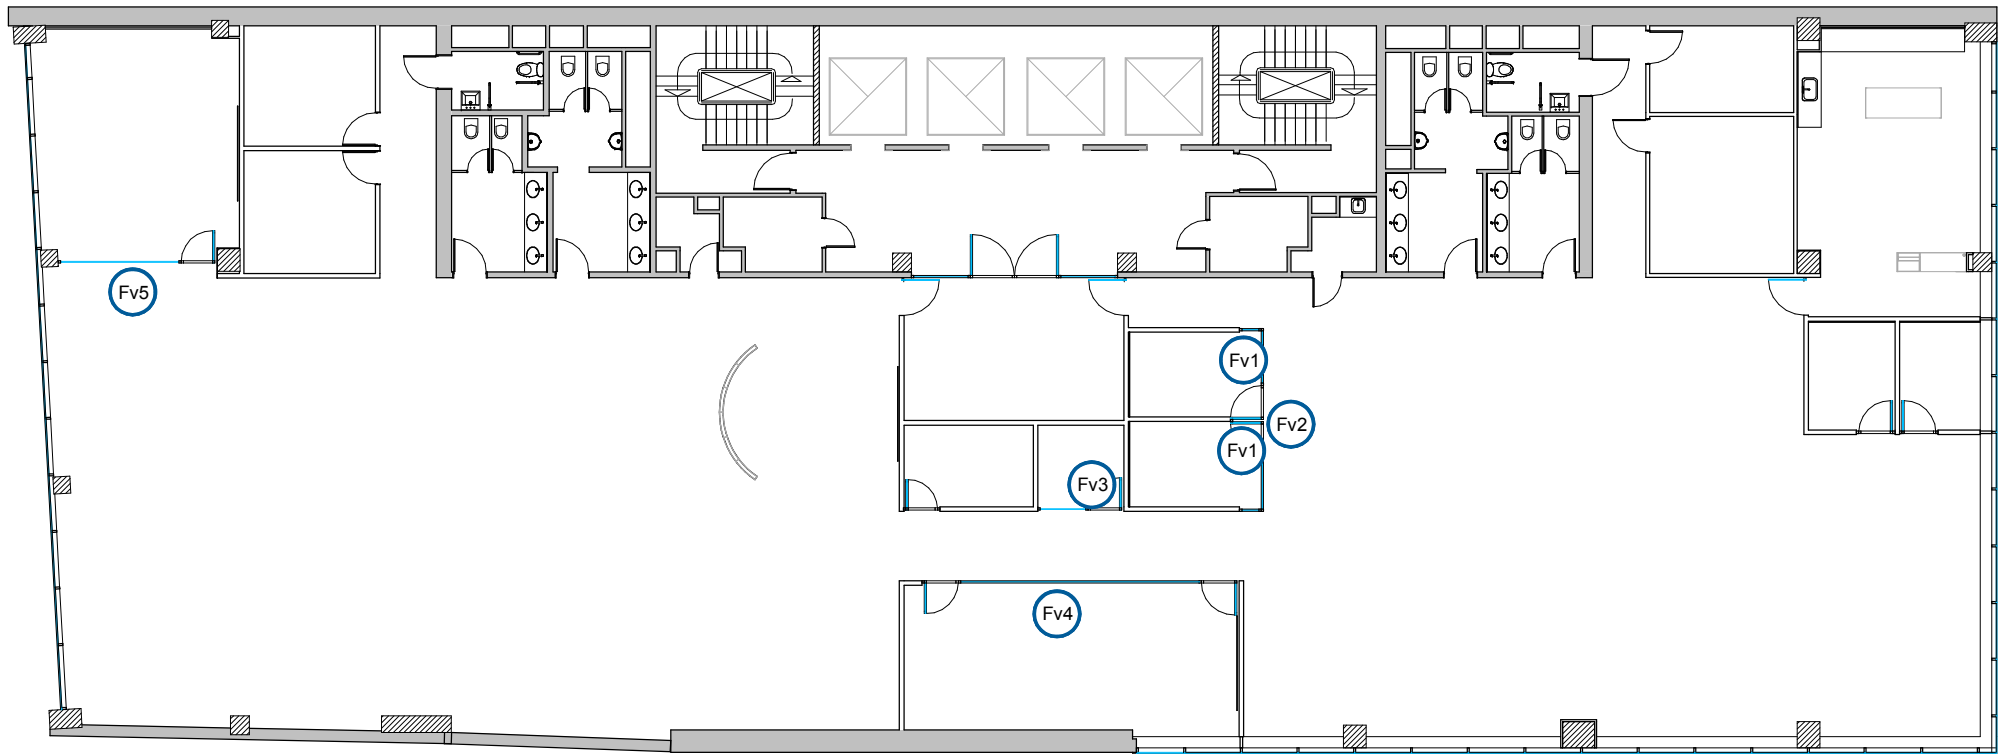

Fv2- FRENTE SALAS CANT. 1

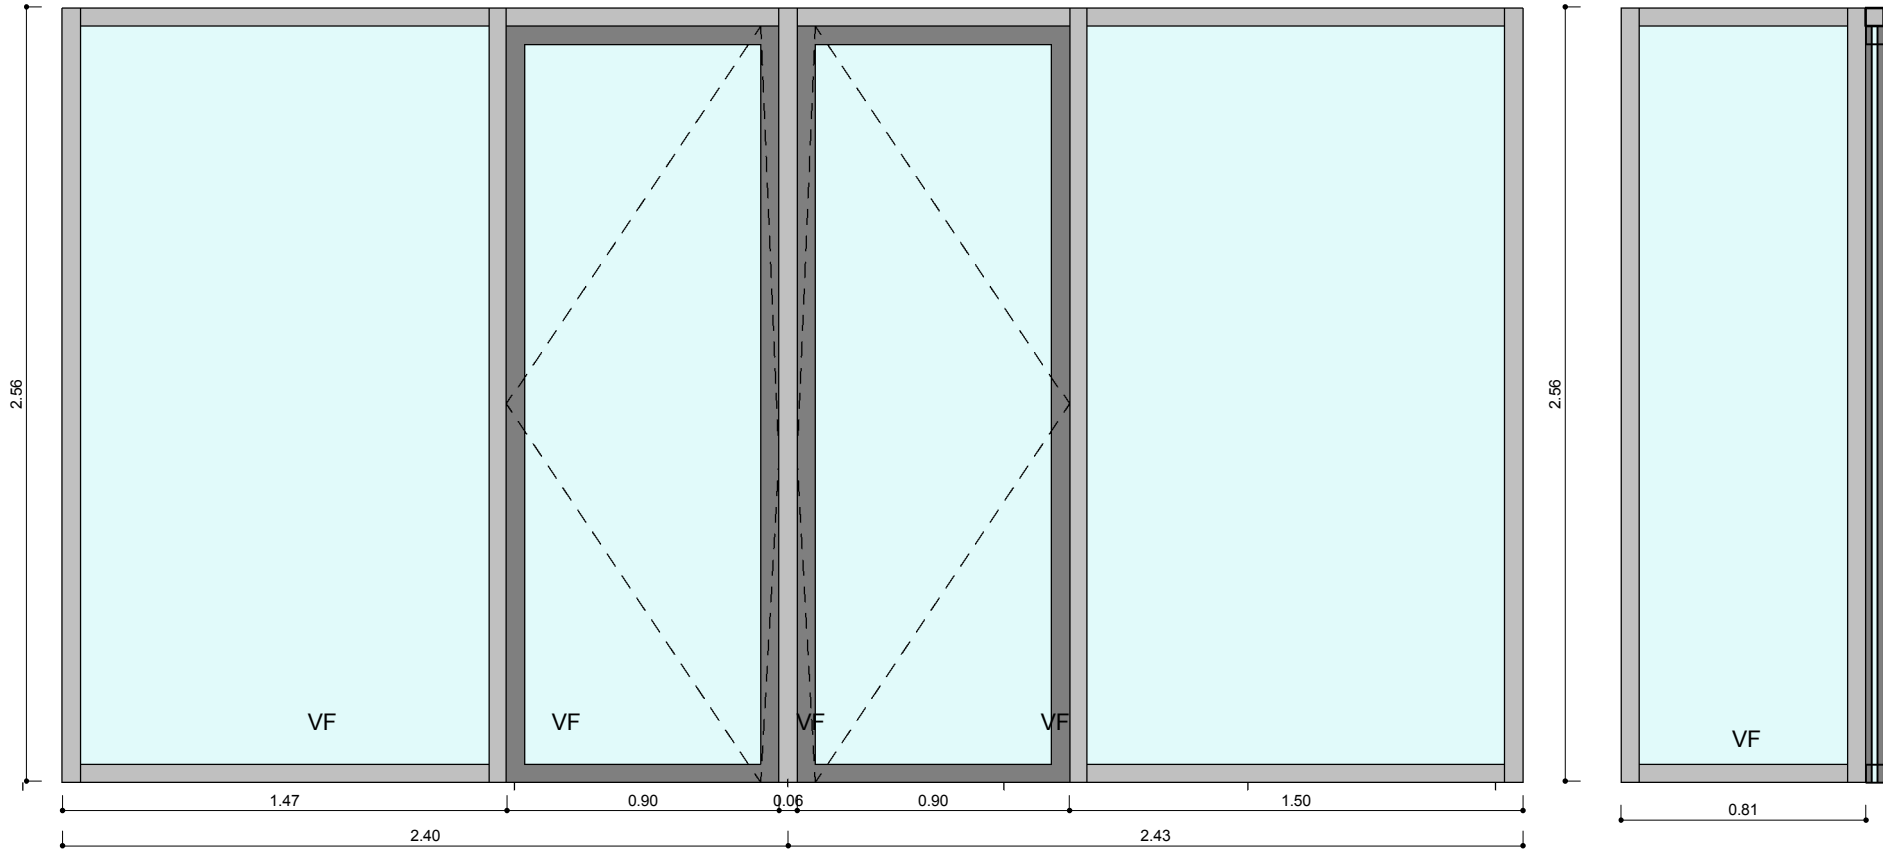


Fv1 - LATERALES SALAS CANT. 3

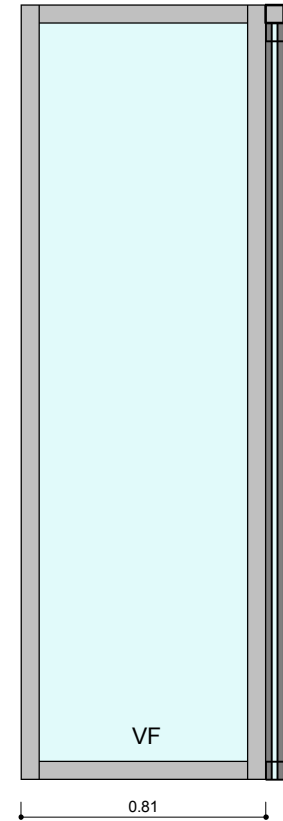


PERFILERIA DE ALUMINIO ALUAR A30 COLOR NATURAL - VIDRIO LAMINADO 5+5

Fv3- FRENTE SALA CANT. 1

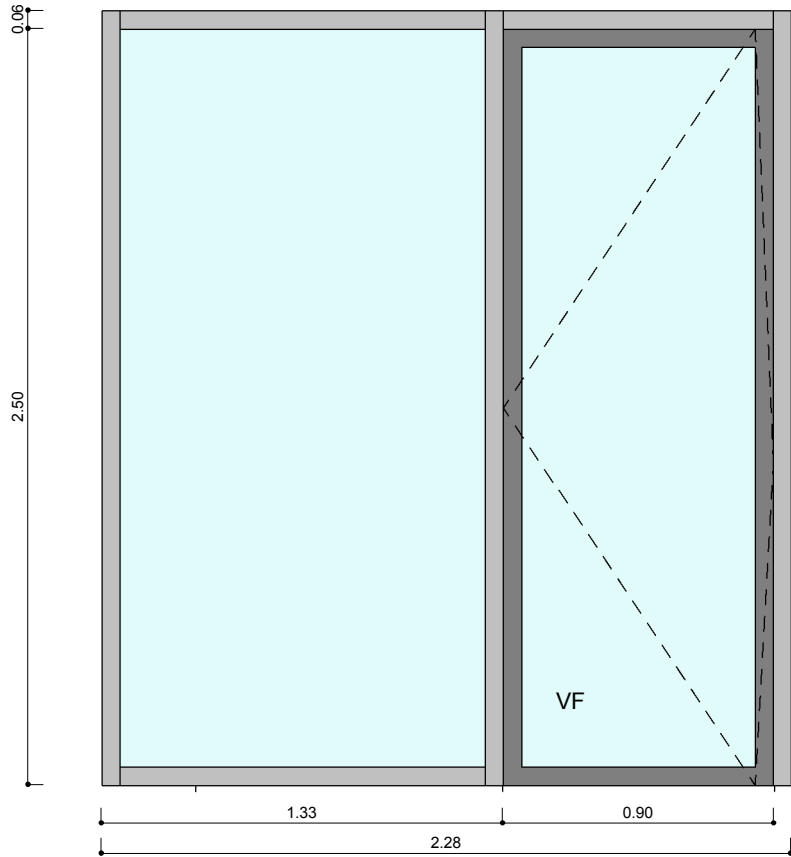


PERFILERIA DE ALUMINIO ALUAR A30 COLOR NATURAL - VIDRIO LAMINADO 5+5.- PUERTA SIMPLE

Fv4- FRENTE SALA INTERNA CANT. 1

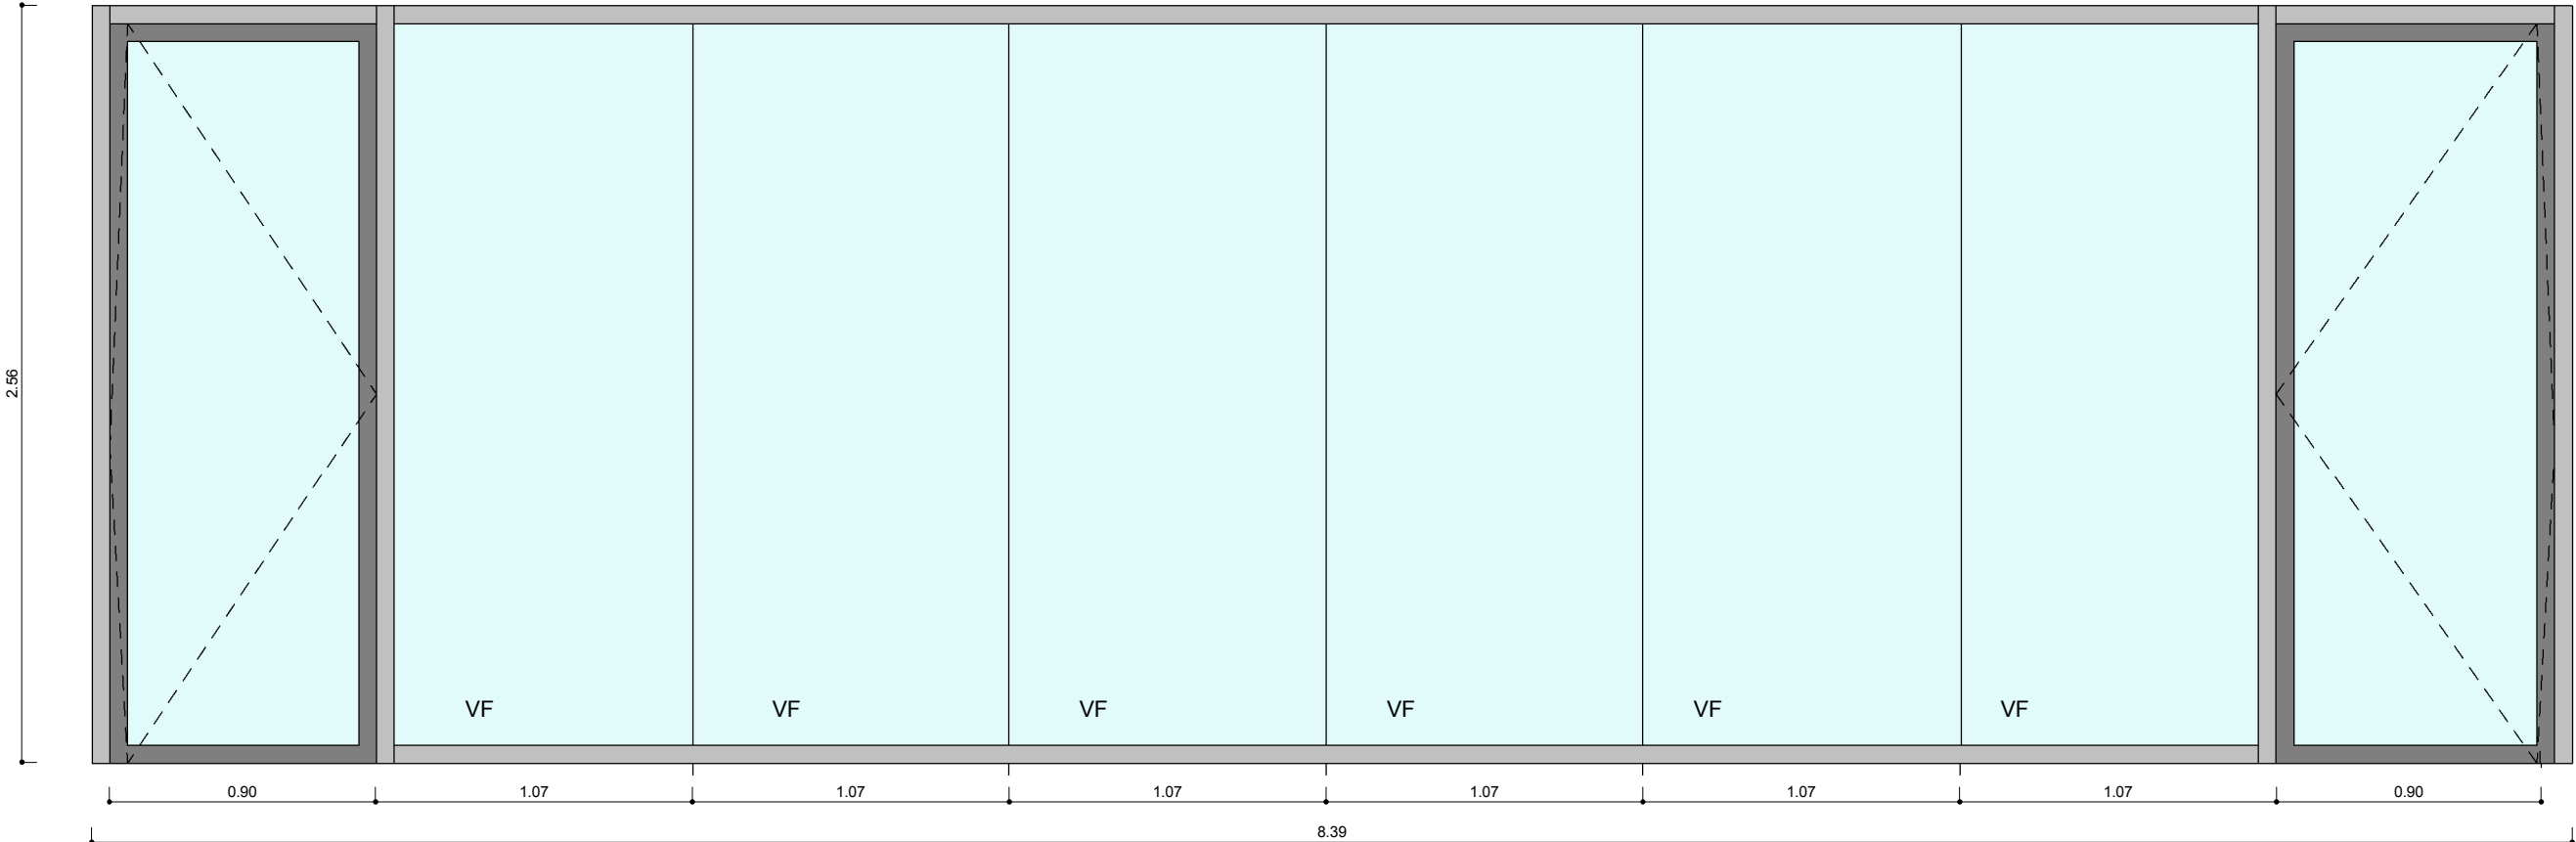

PERFILERIA DE ALUMINIO ALUAR A30 COLOR NATURAL - VIDRIO LAMINADO 5+5.- PUERTA COMUN

Fv5- FRENTE SALA FACHADA CANT. 1

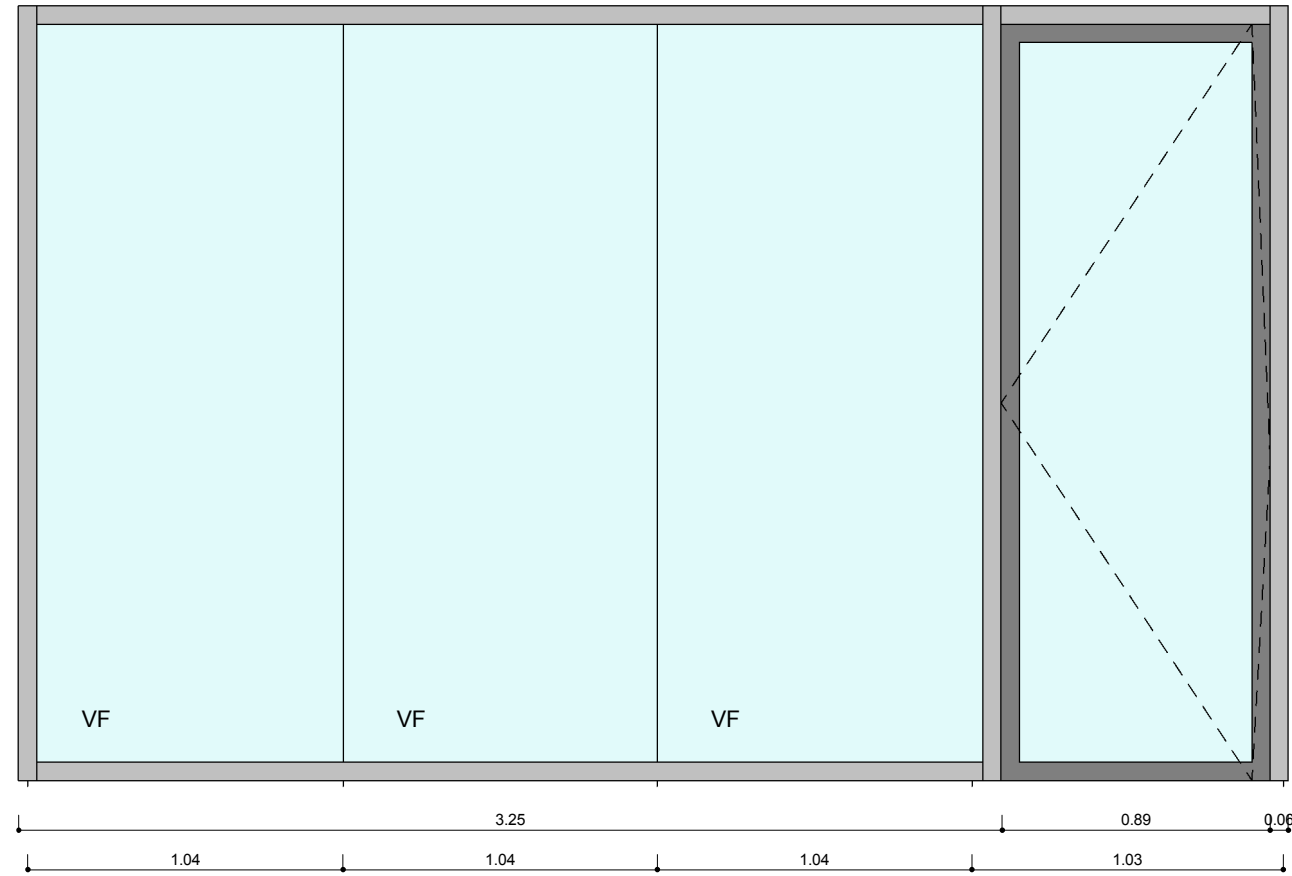

PERFILERIA DE ALUMINIO ALUAR A30 COLOR NATURAL - VIDRIO LAMINADO 5+5.- PUERTA COMUN

ARCADIS

ALEM 518 PISO 7

AR
1.5

PLANO FRENTE VIDRIADOS
ESCALA 1:25
FECHA ENERO 2016

PLANOS CONFORMES A OBRA

El proyecto y el diseño indicados en este plano son propiedad intelectual de Contract S.A. Está prohibida su utilización total o parcial sin la expresa autorización escrita de la empresa.

contract
workplaces

Tucumán 117 - Piso 7
Buenos Aires - Argentina
Tel: +54 11 4516-0722
info@contract.com.ar
www.contractworkplaces.com