



M1

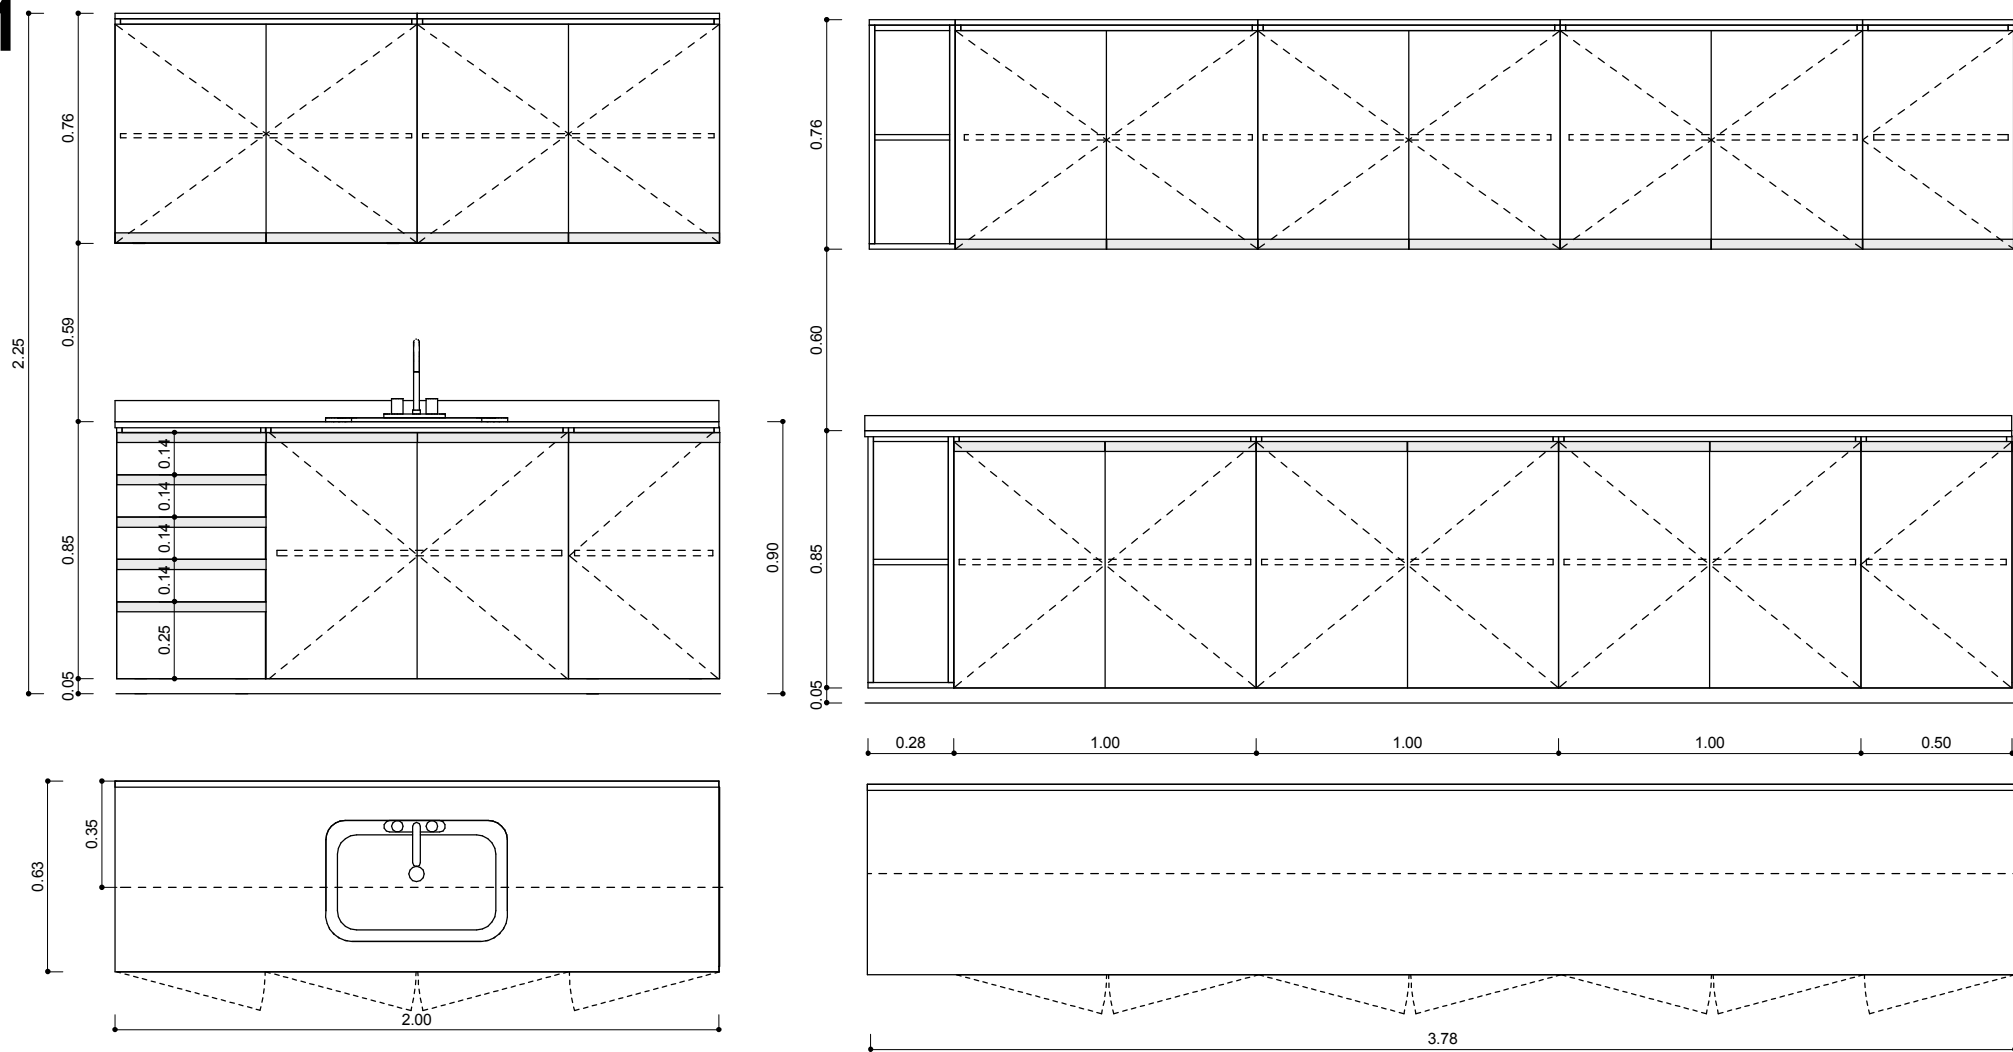


M4

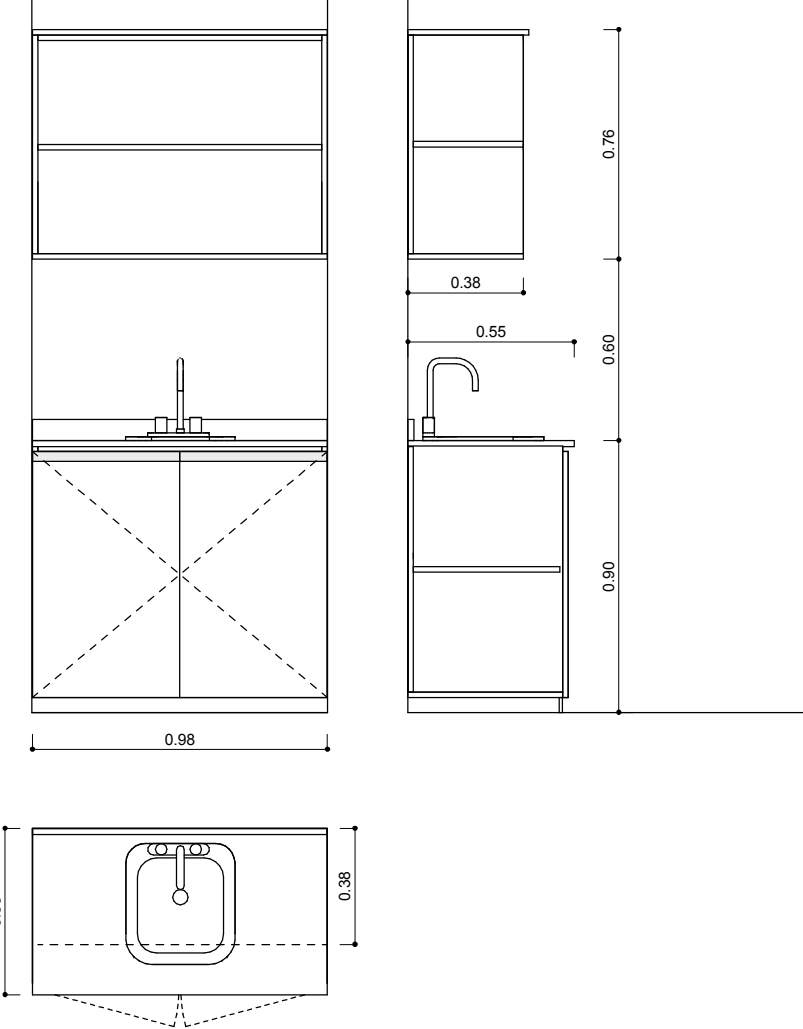

M1 Y M4 MUEBLES PARA COCINA Y MATHER ROOM
MESADA EN GRANITO NEGRO BRASIL O SIMILAR
MUEBLE BAJO MESADA Y ALACENA TODO EN MELAMINA
BLANCA S/MDF CON CANTOS DE ABS
TIRADORES HORIZONTALES PERFIL "J" DE ALUMINIO



M2

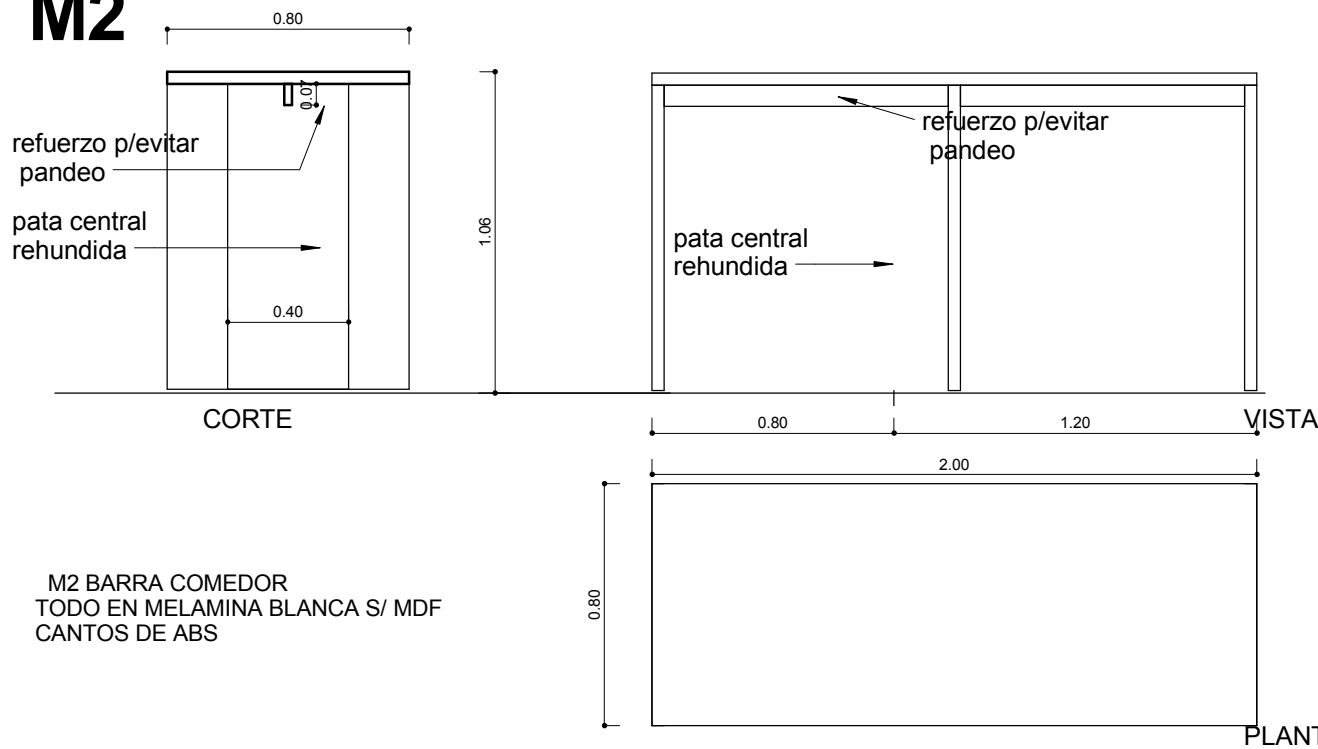


M2 BARRA COMEDOR
TODO EN MELAMINA BLANCA S/ MDF
CANTOS DE ABS

M5

M5 BIOMBO SECTOR ESTAR
ARCO DE CIRCULO SEGUN MEDIDAS EJECUTADO EN SEIS PARTES IGUALES
ESPESOR 100mm EN MDF LAQUEADO BLANCO CON ZOCALO ACERO INOX.

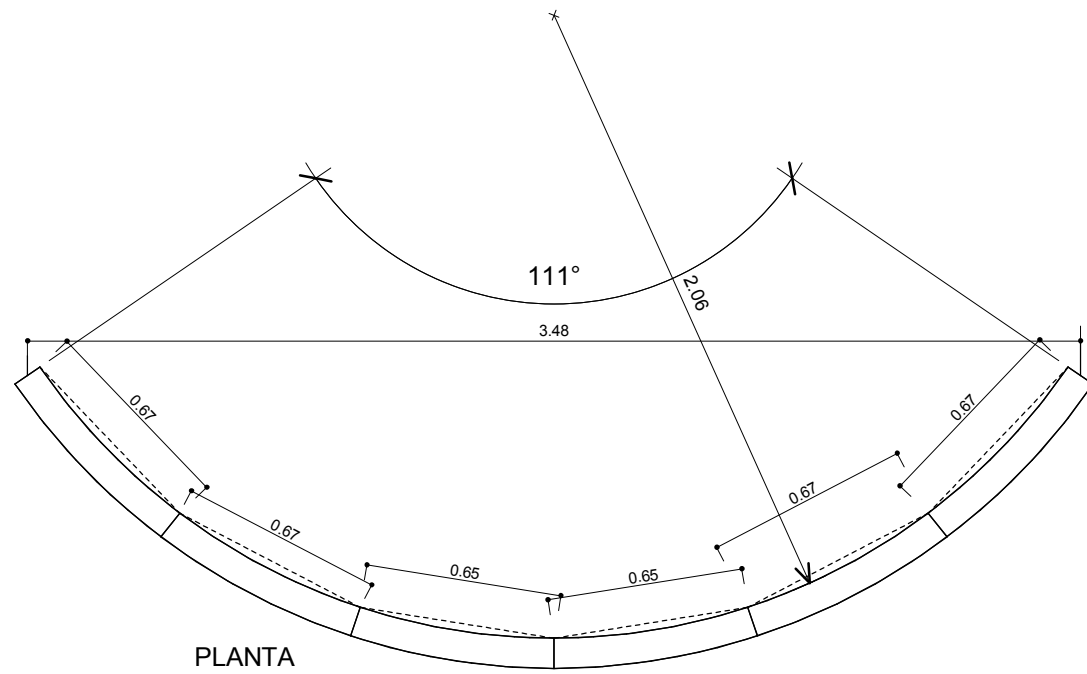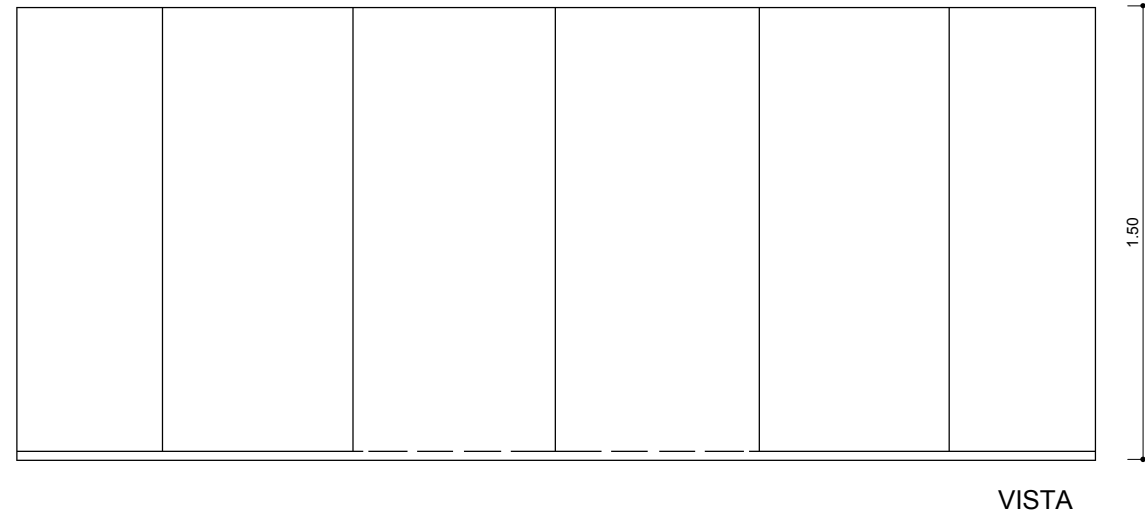


M3

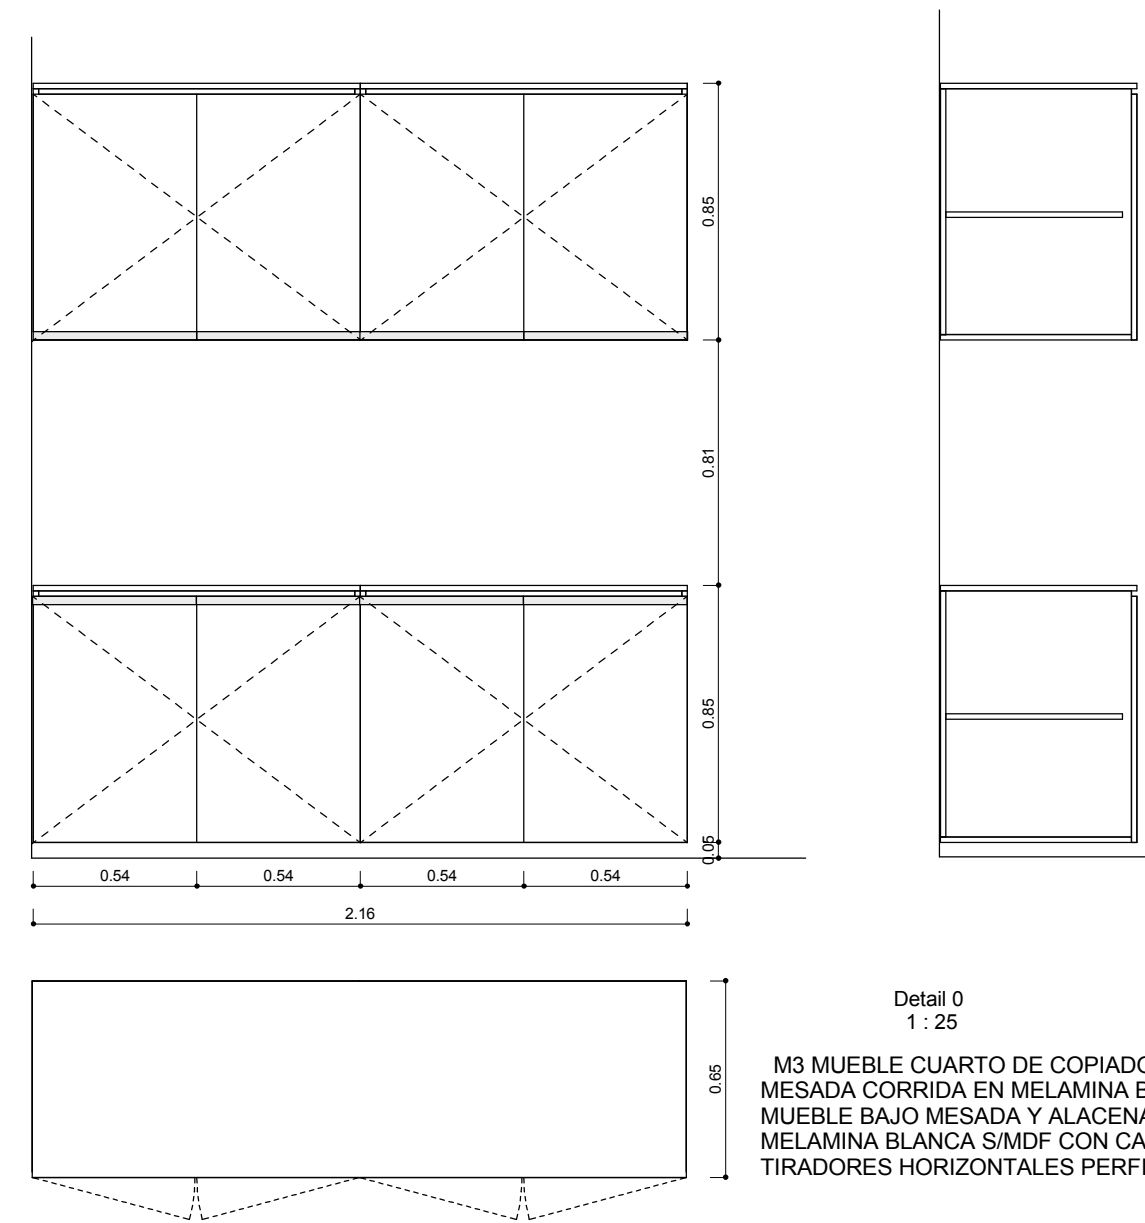

Detail 0
1 : 25

M3 MUEBLE CUARTO DE COPIADO
MESADA CORRIDA EN MELAMINA BLANCA
MUEBLE BAJO MESADA Y ALACENA TODO EN
MELAMINA BLANCA S/MDF CON CANTOS DE ABS
TIRADORES HORIZONTALES PERFIL "J" DE ALUMINIO

Plan Detail
1 : 25

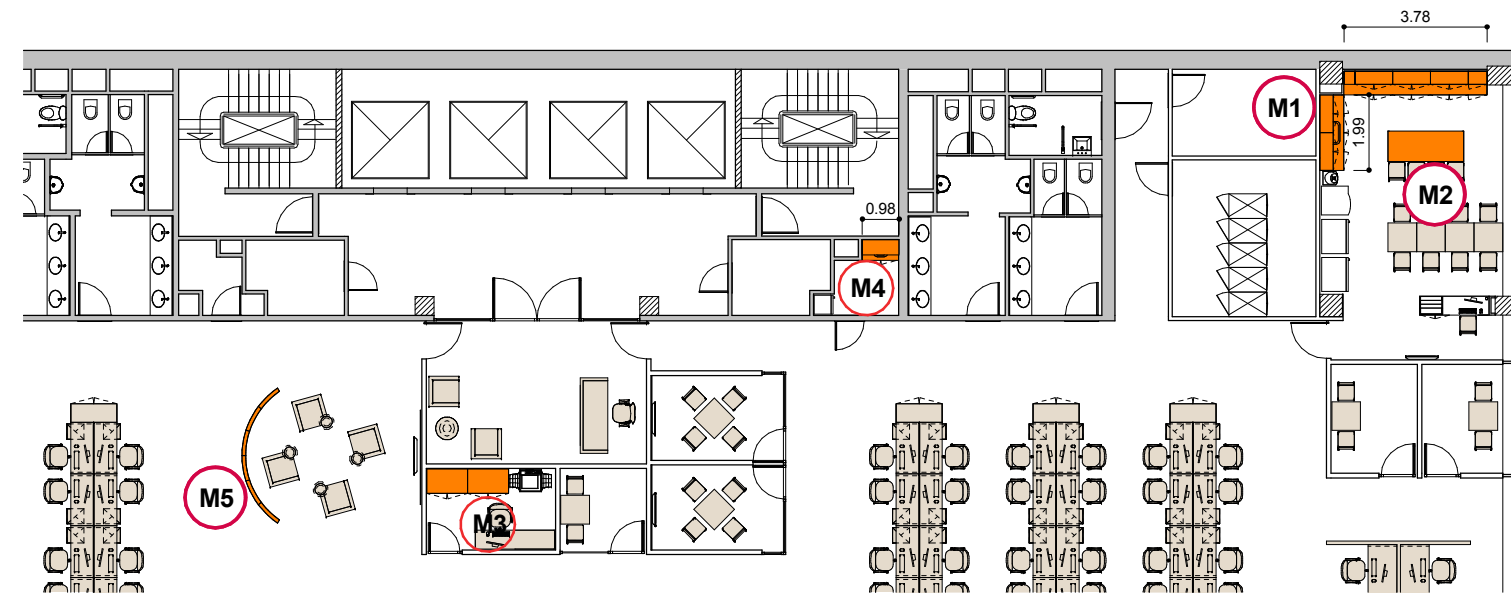

ARCADIS

ALEM 518 PISO 7

AR
1.6

PLANO MUEBLES ESPECIALES
ESCALA 1:25
FECHA ENERO 2016

PLANOS CONFORMES A OBRA

El proyecto y el diseño indicados en este plano
son propiedad intelectual de Contract S.A.
Está prohibida su utilización total o parcial sin la
expresa autorización escrita de la empresa.

contract
workplaces

Tucumán 117 - Piso 7
Buenos Aires - Argentina
Tel: +54 11 4516-0722
info@contract.com.ar
www.contractworkplaces.com