


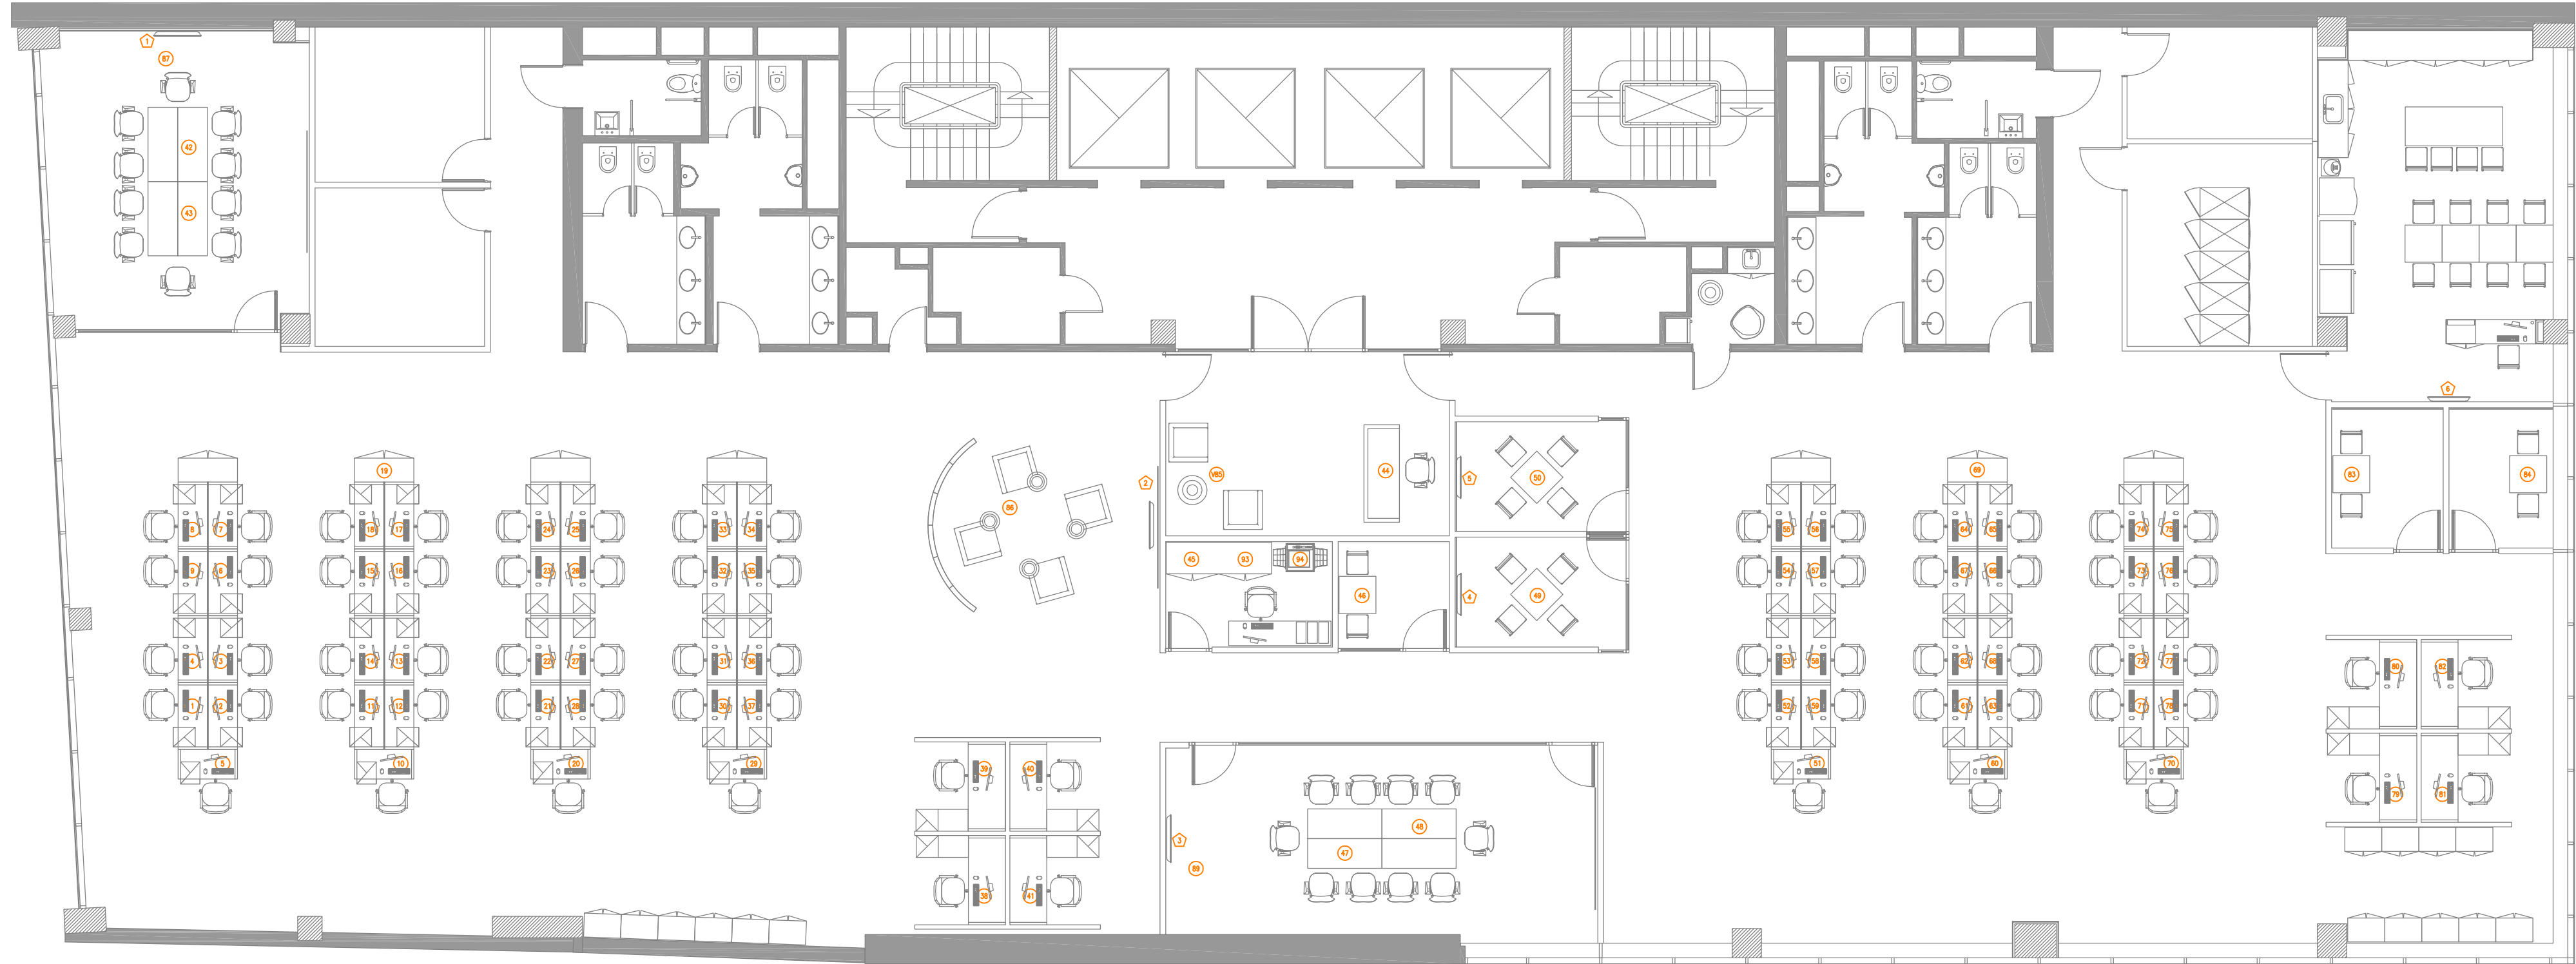

SÍMBOLO	DESCRIPCIÓN
N	PUESTO DE TRABAJO CON "2" CABLES UTP
N	CABLE PARA TV "N"

ARCADIS

ALEM 518 PISO 7

IE
2.3

PLANO Inst. Eléctrica UTP
ESCALA 1:100
FECHA ENERO 2016

PLANOS CONFORMES A OBRA

El proyecto y el diseño indicados en este plano son propiedad intelectual de Contract S.A. Está prohibida su utilización total o parcial sin la expresa autorización escrita de la empresa.

contract
workplaces

Tucumán 117 - Piso 7
Buenos Aires - Argentina
Tel: +54 11 4516-0722
info@contract.com.ar
www.contractworkplaces.com