
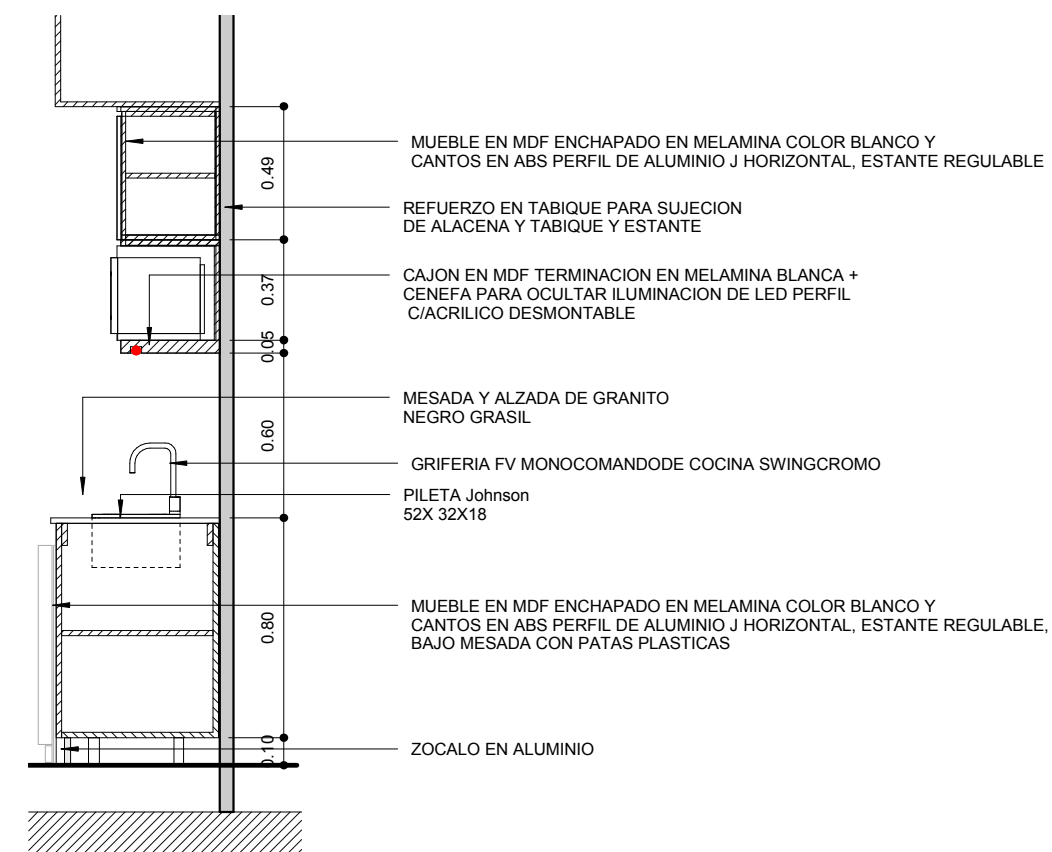
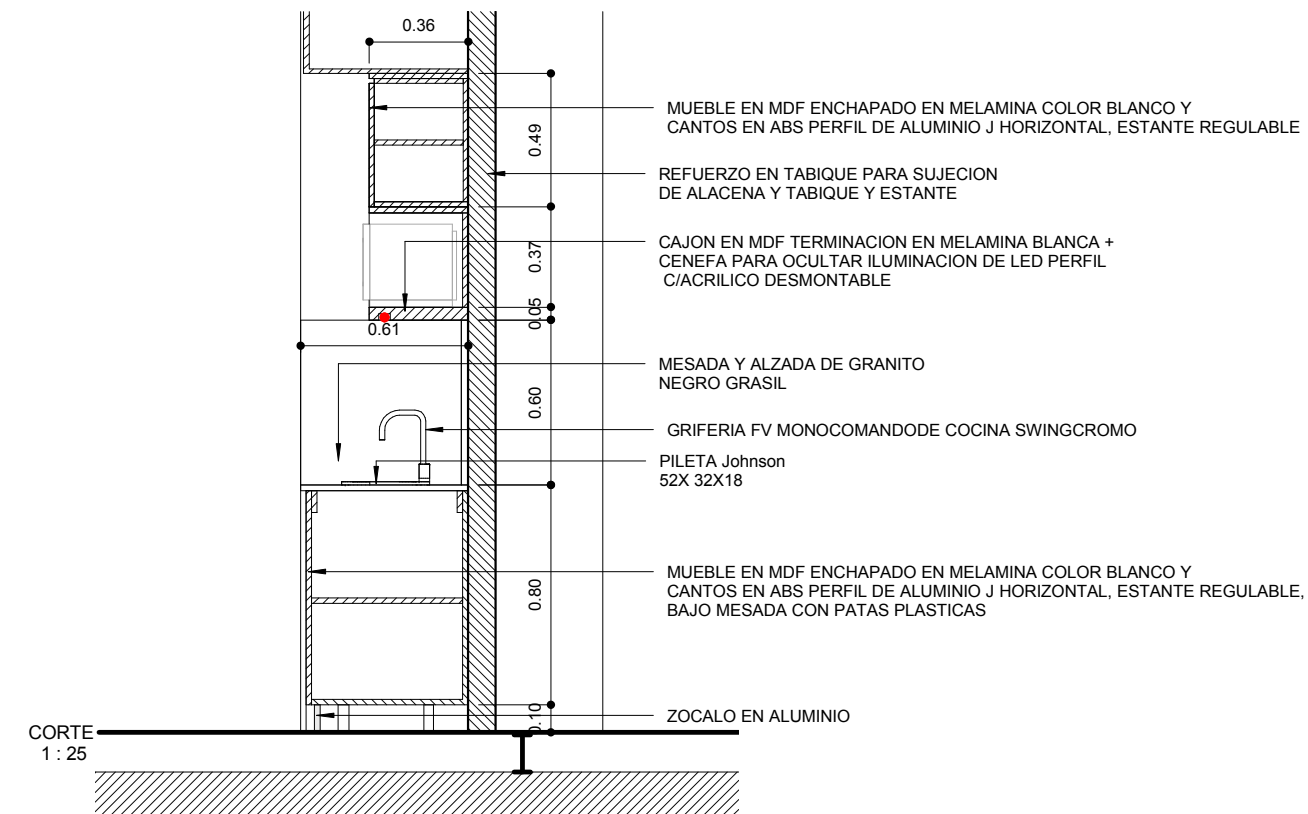
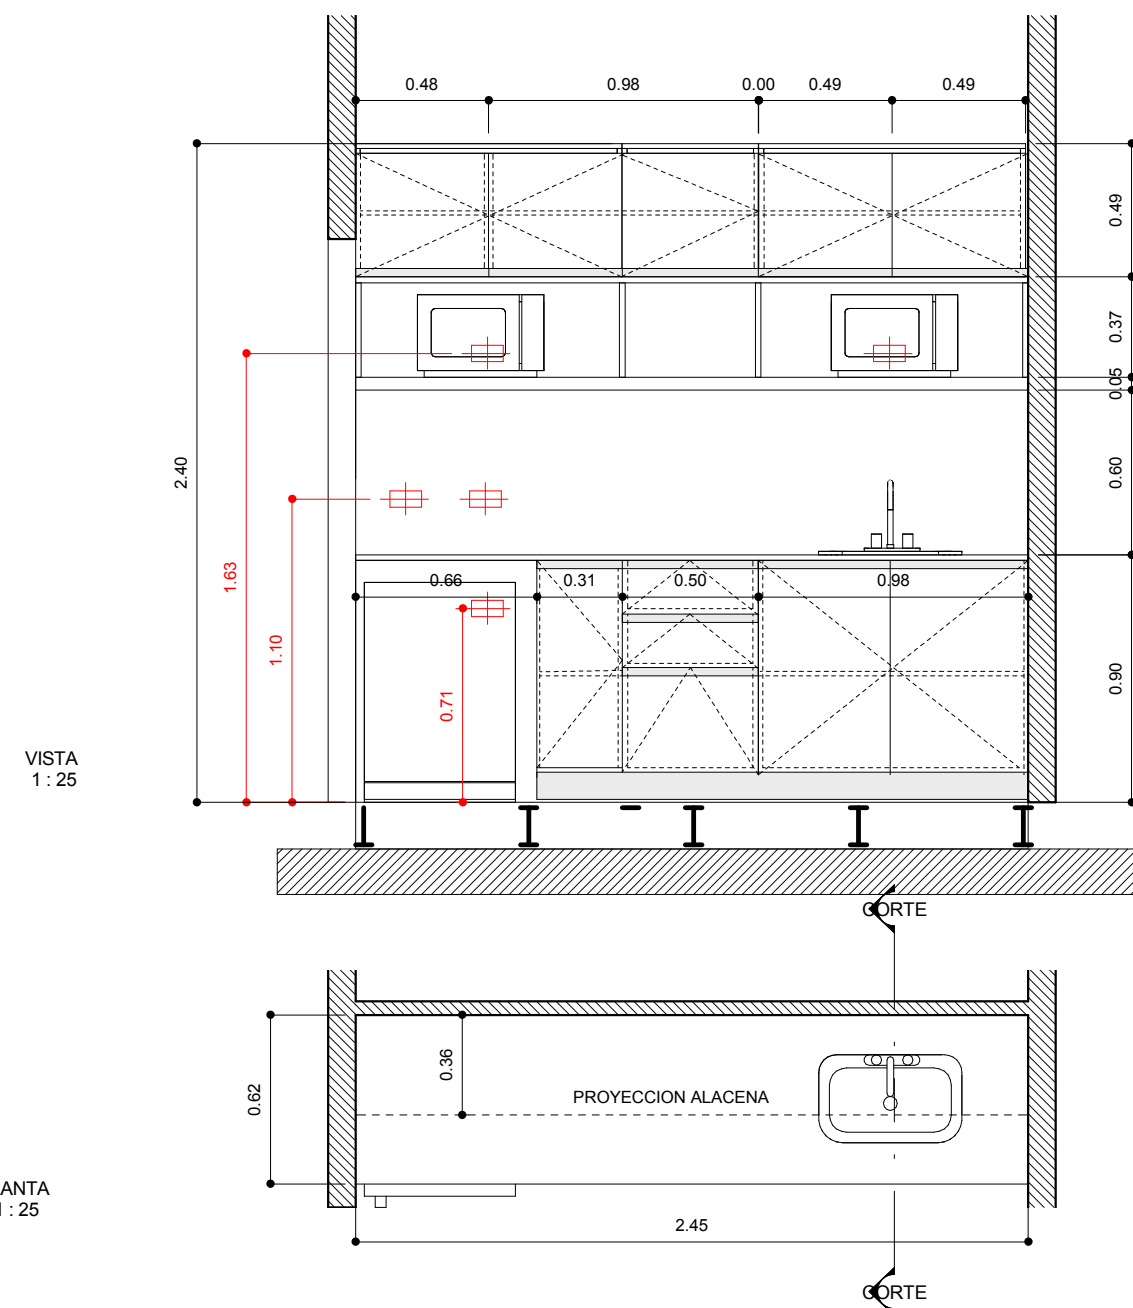


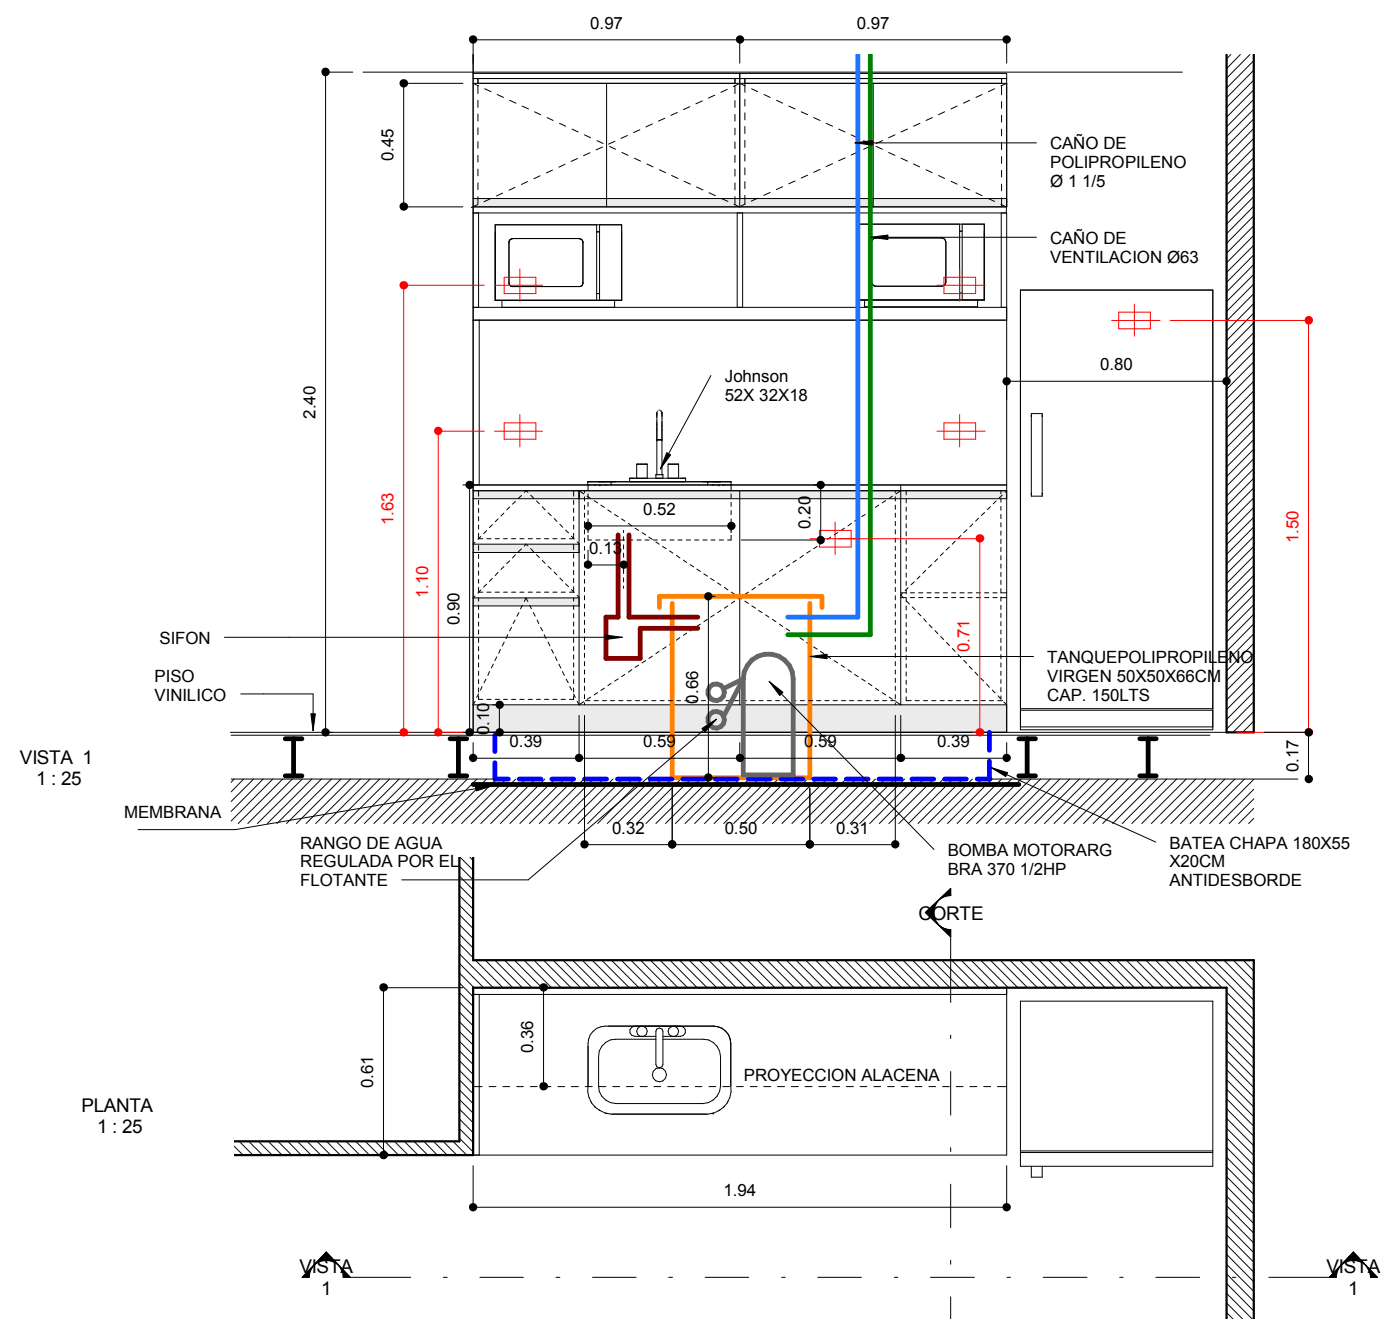

Libertador 101 - 9 °PISO
VICENTE LOPEZ

DET
2.1

PLANO MUEBLES COCINA
ESCALA 1:25
FECHA ENERO 2016

PLANOS CONFORMES AOBR.

El proyecto y el diseño indicados en este plano son propiedad intelectual de Contract Rent S.A. Está prohibida su utilización total o parcial sin la expresa autorización escrita de la empresa.

contract Una empresa
socio del grupo
PLANET
Espacios de Trabajo

Tucumán 117, Piso 7 (C1049AAC)
Buenos Aires, Argentina
Tel/Fax: 54 11 - 4516 0722
info@contract.com.ar
www.contract.com.ar