




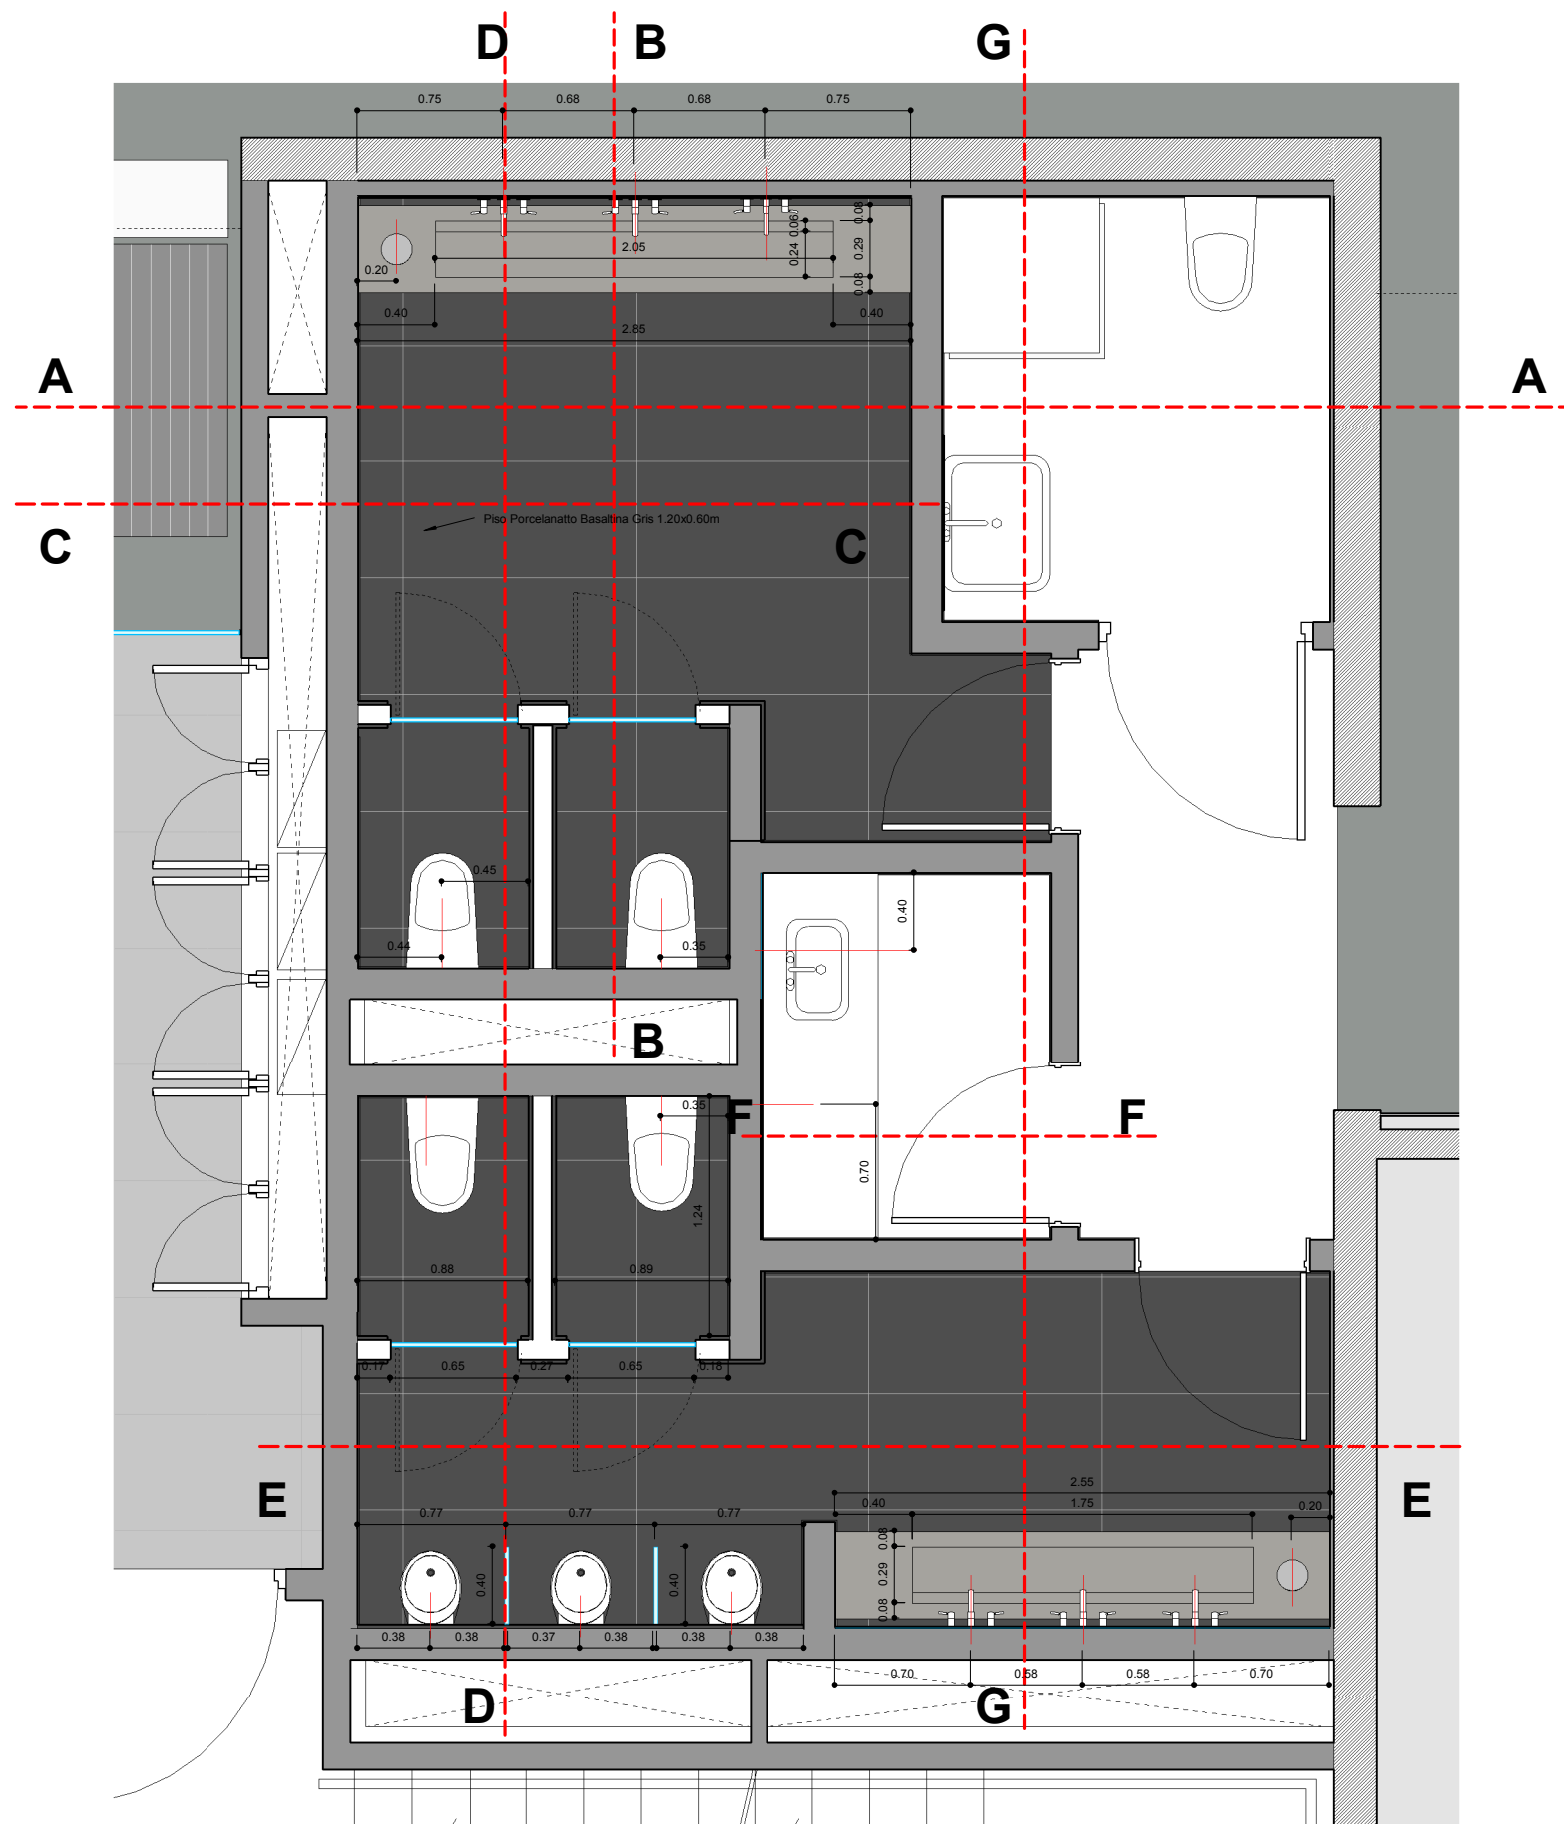


PLANTA
Sanitarios
1:25

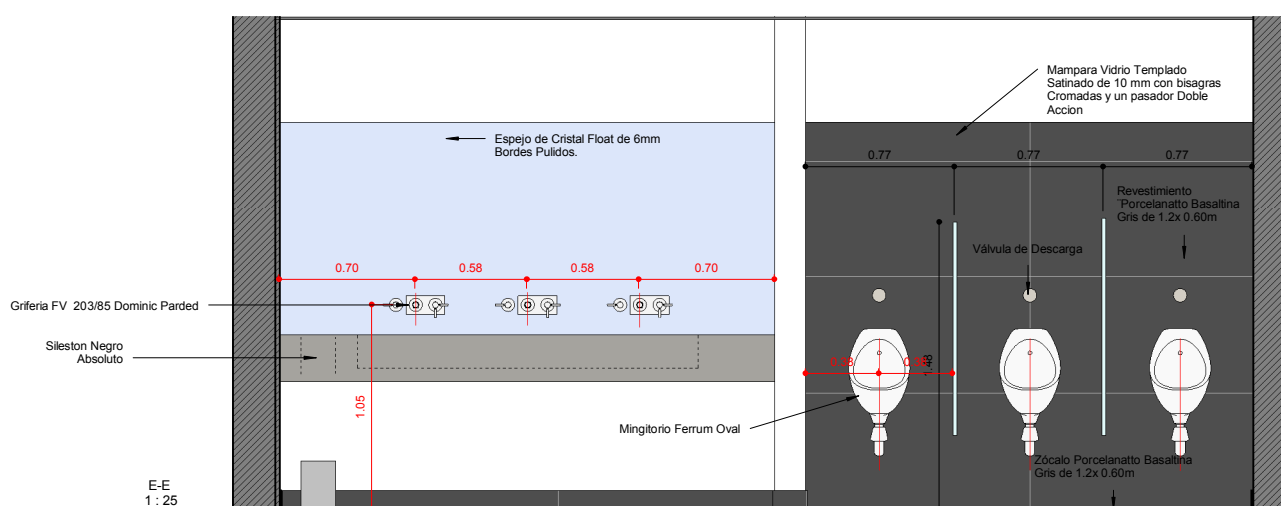


E-E
1:25

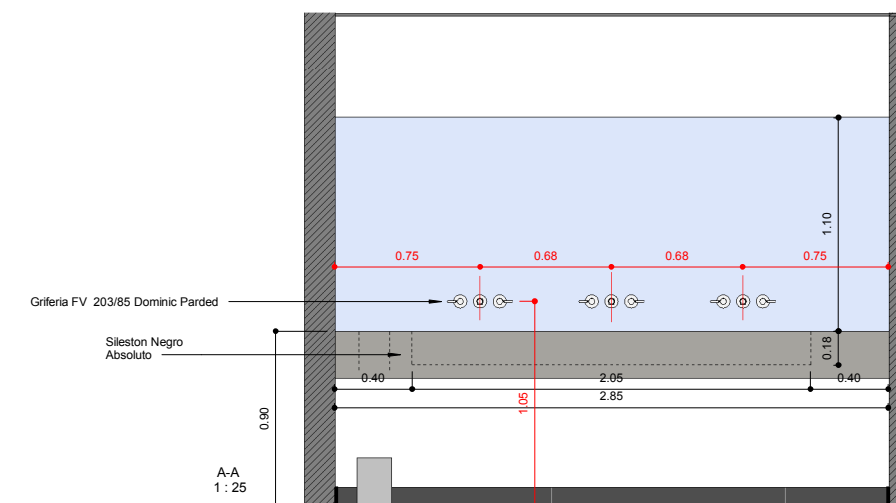

A-A
1:25

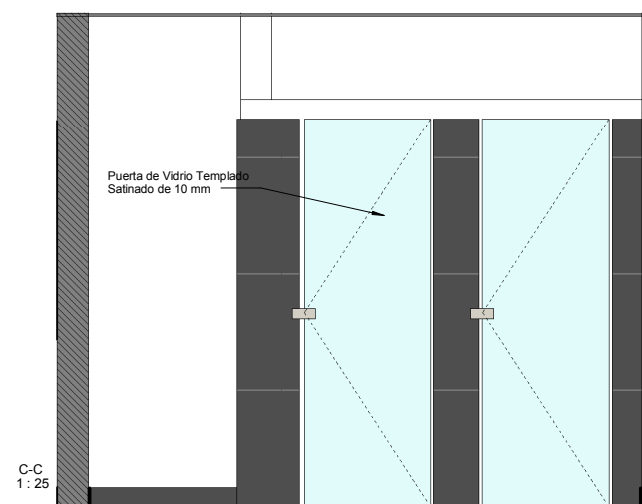

C-C
1:25

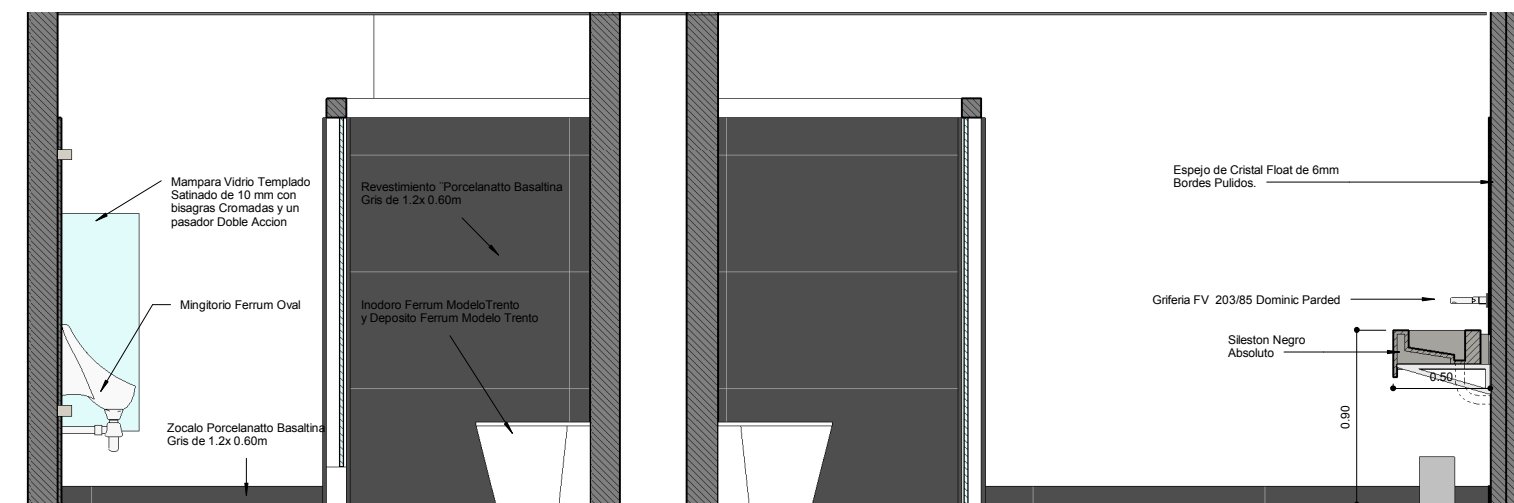

D-D
1:25



Libertador 101 - 9° PISO
VICENTE LOPEZ

DET
2.2

PLANO
ESCALA
FECHA

DETALLE SANITARIOS
1:25
ENERO 2016

PLANOS CONFORMES AOBRA.

El proyecto y el diseño indicados en este plano son propiedad intelectual de Contract Rent S.A. Está prohibida su utilización total o parcial sin la expresa autorización escrita de la empresa.

contract Una empresa
Espacios de Trabajo
Tucomán 117, Piso 7 (C1048AAC)
Buenos Aires, Argentina
Tel/Fax: 54.11. 4516.0722
info@contract.com.ar
www.contract.com.ar