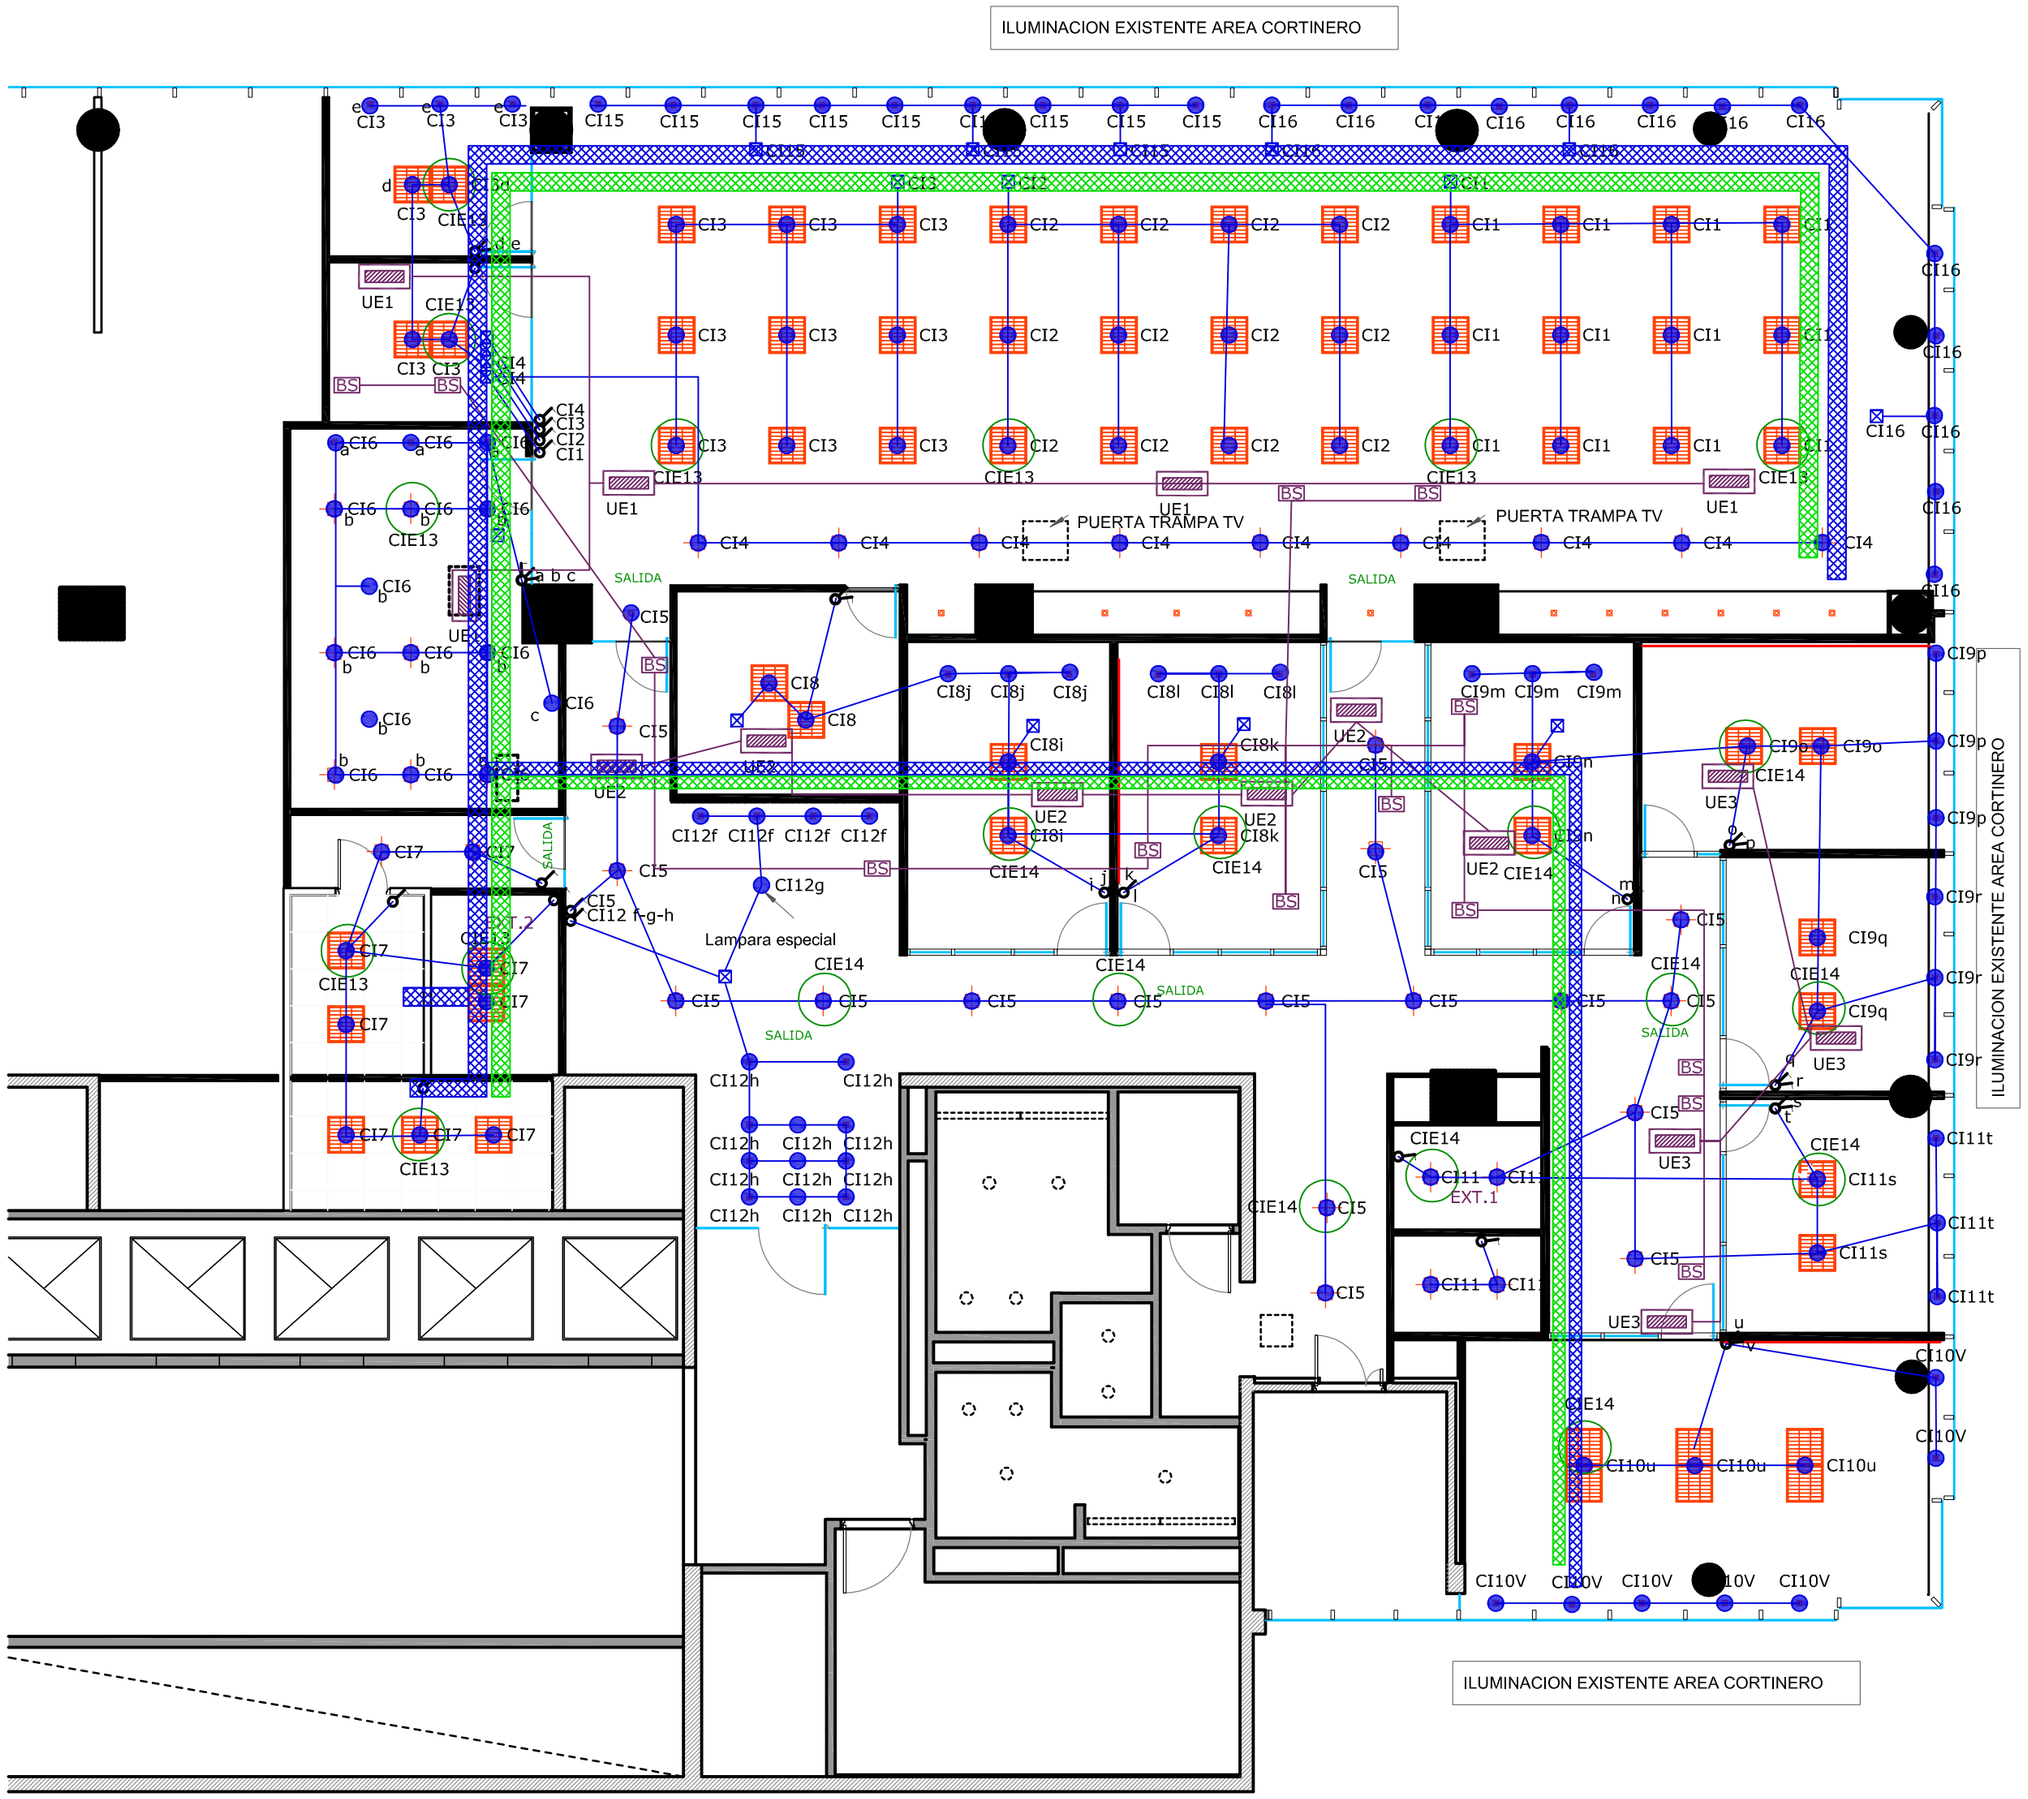

REFERENCIAS CIRCUITOS DE ILUMINACION

- BOCAS
- CANALIZACION EMERGENCIA
- CANALIZACION
- CIx N° DE CIRCUITO
- EFECTOS
- TABLERO SECCIONAL
- SALIDA CARTEL SALIDA
- A°A°
- CIRCUITOS AIRE ACOND.
- BANDEJA 300MM/200MM 220V
- BANDEJA 300MM/200MM DATOS

BTGPactual

Libertador 101 - 9 °PISO

IE 3.1

PLANO	Inst. Electrica ILUMINACION
ESCALA	1:100
FECHA	ENERO 2016

PLANOS CONFORMES A OBRA.

El proyecto y el diseño indicados en este plano son propiedad intelectual de Contract S.A. Está prohibida su utilización total o parcial sin la expresa autorización escrita de la empresa.

contract workplaces
Tucumán 117 - Piso 7
Buenos Aires - Argentina
Tel: +54 11 4516-0722
info@contract.com.ar
www.contractworkplaces.com