


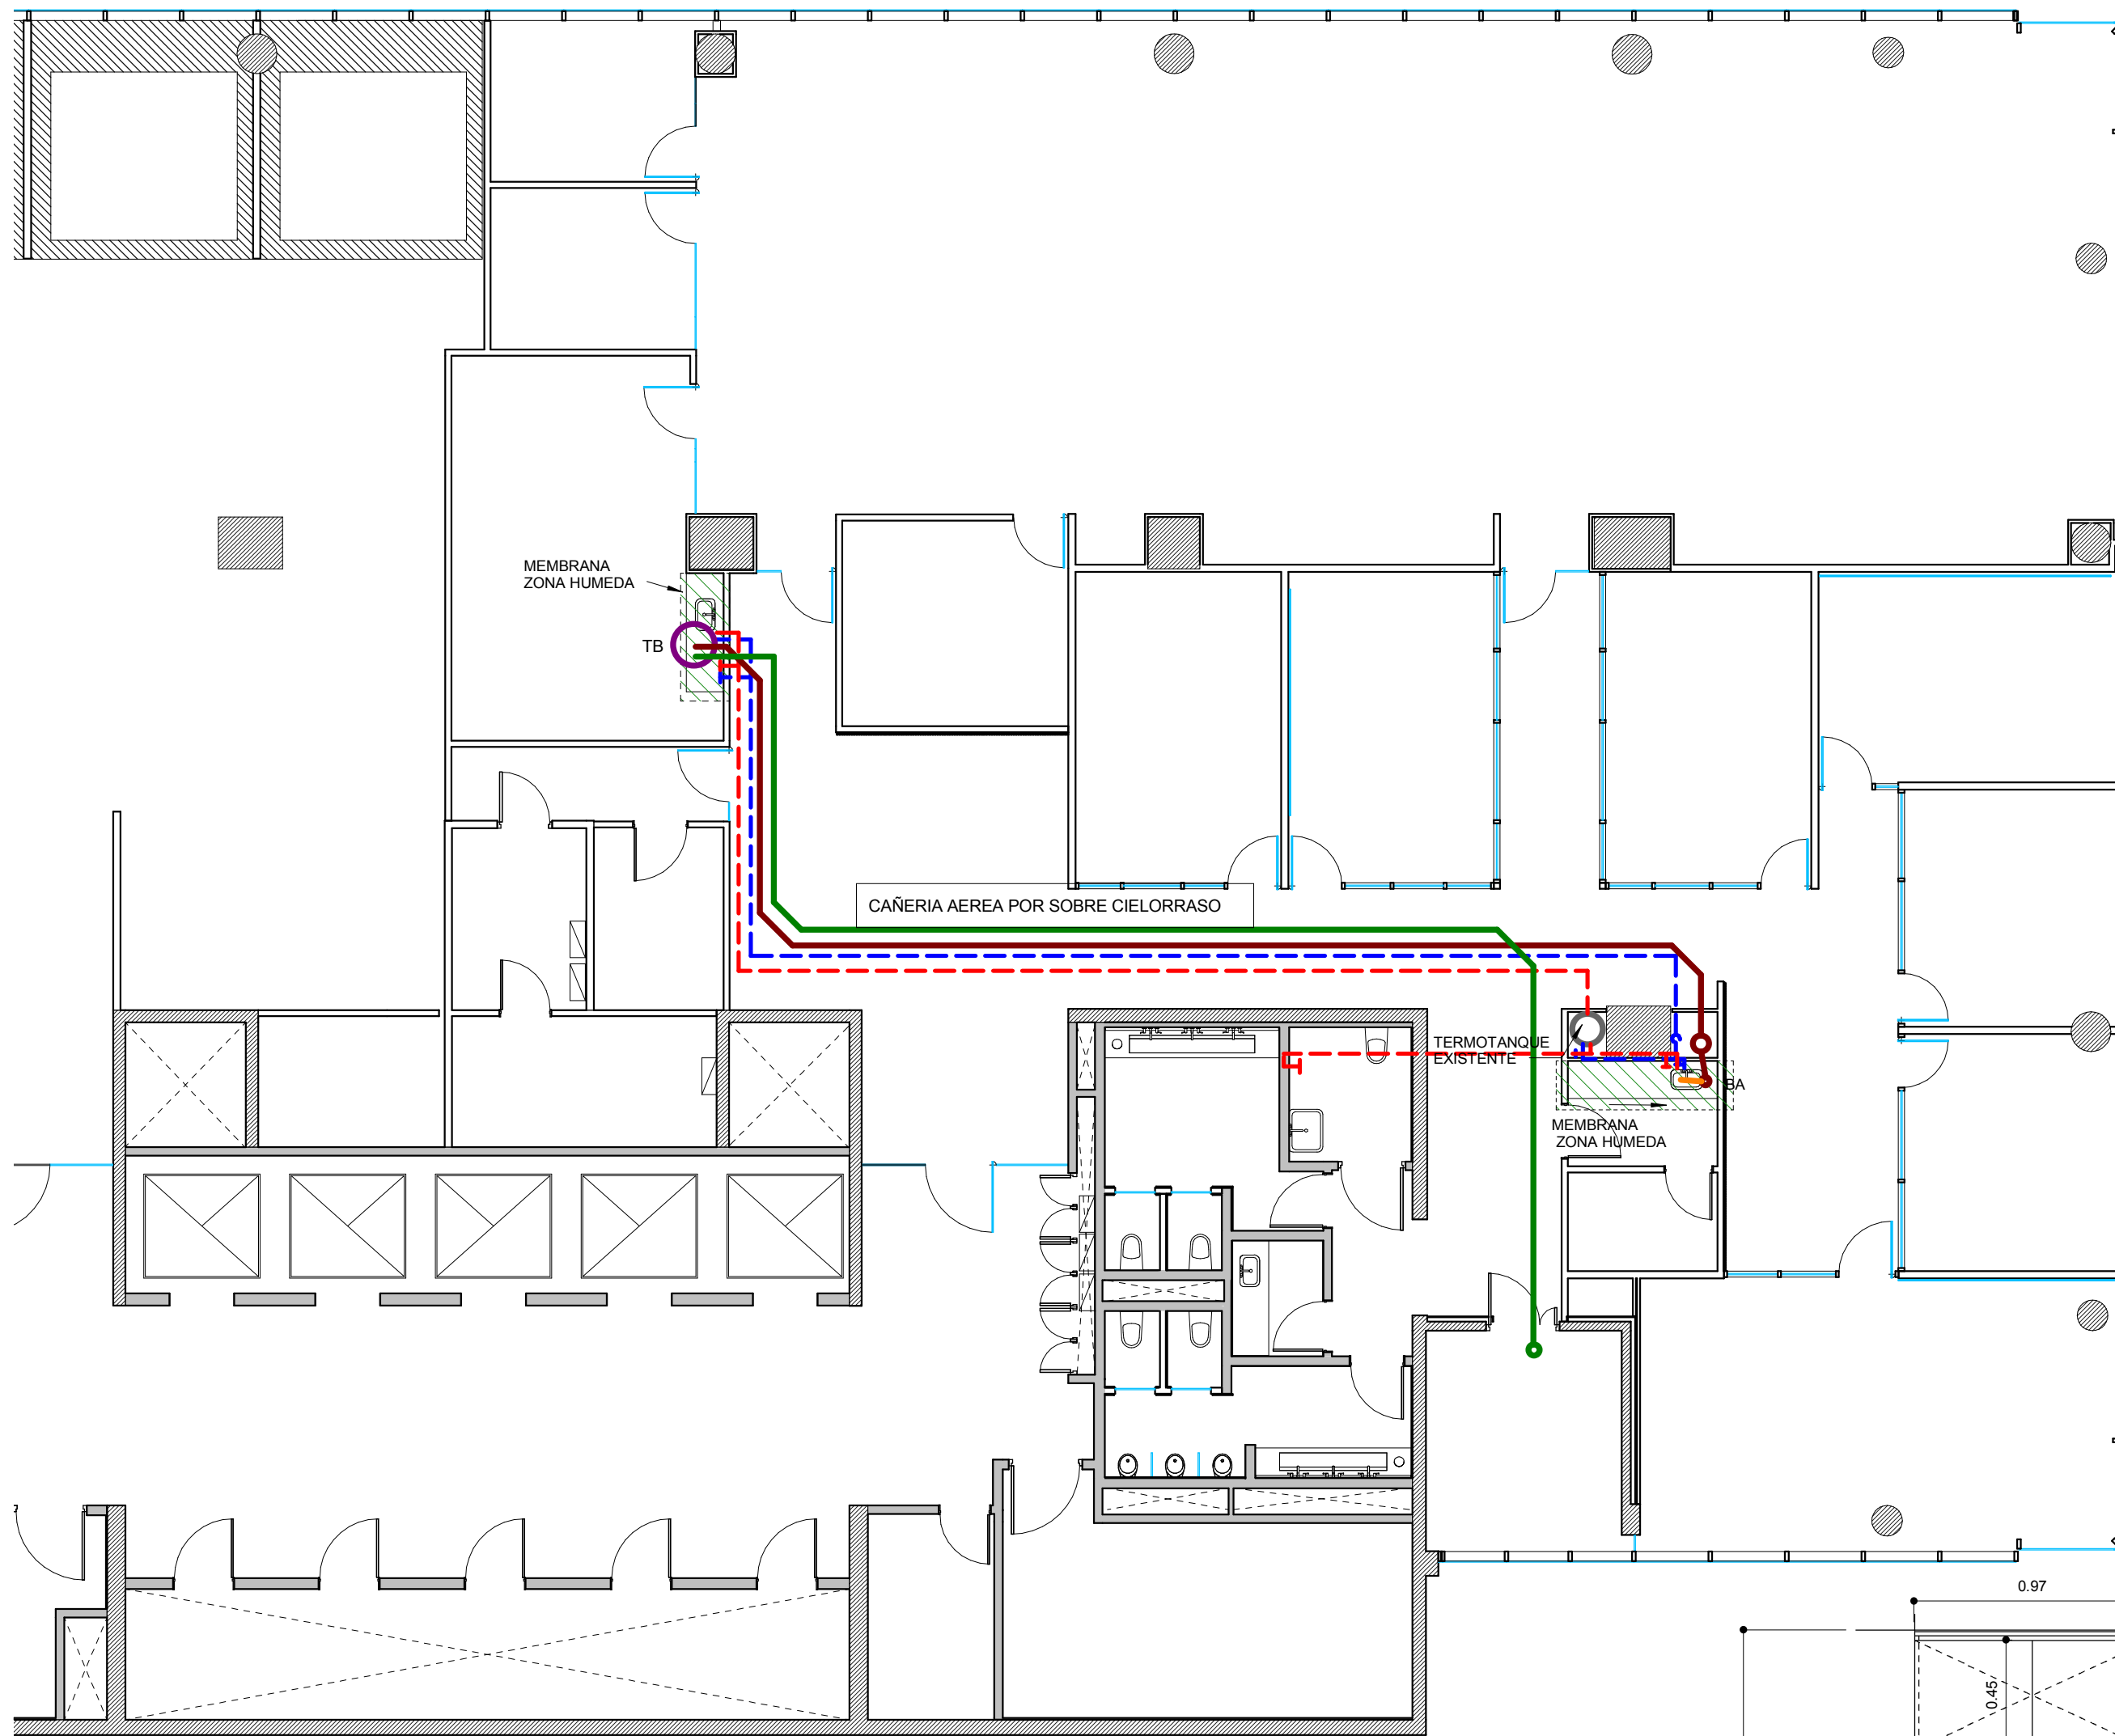

REFERENCIAS INS. SANITARIA

- CAÑERIA DE AGUA CALIENTE
- CAÑERIA DE AGUA FRIA
- CAÑO CLOACAL
- TERMOTANQUE ELECTICO EXISTENTE
- CAÑO DE VENTILACION CLOACAL
- TANQUE DE BOMBEO



Libertador 101 - 9 °PISO
VICENTE LOPEZ

IS
5.1

PLANO INST. SANITARIA
ESCALA
FECHA ENERO 2016

PLANOS CONFORMES AOBRA.

El proyecto y el diseño indicados en este plano son propiedad intelectual de Contract Rent S.A. Está prohibida su utilización total o parcial sin la expresa autorización escrita de la empresa.

contract Una empresa socia del grupo PLANET
Espacios de Trabajo

Tucumán 117, Piso 7 (C1049AAC)
Buenos Aires, Argentina
Tel/Fax 54.11. 4516.0722
info@contract.com.ar
www.contract.com.ar

