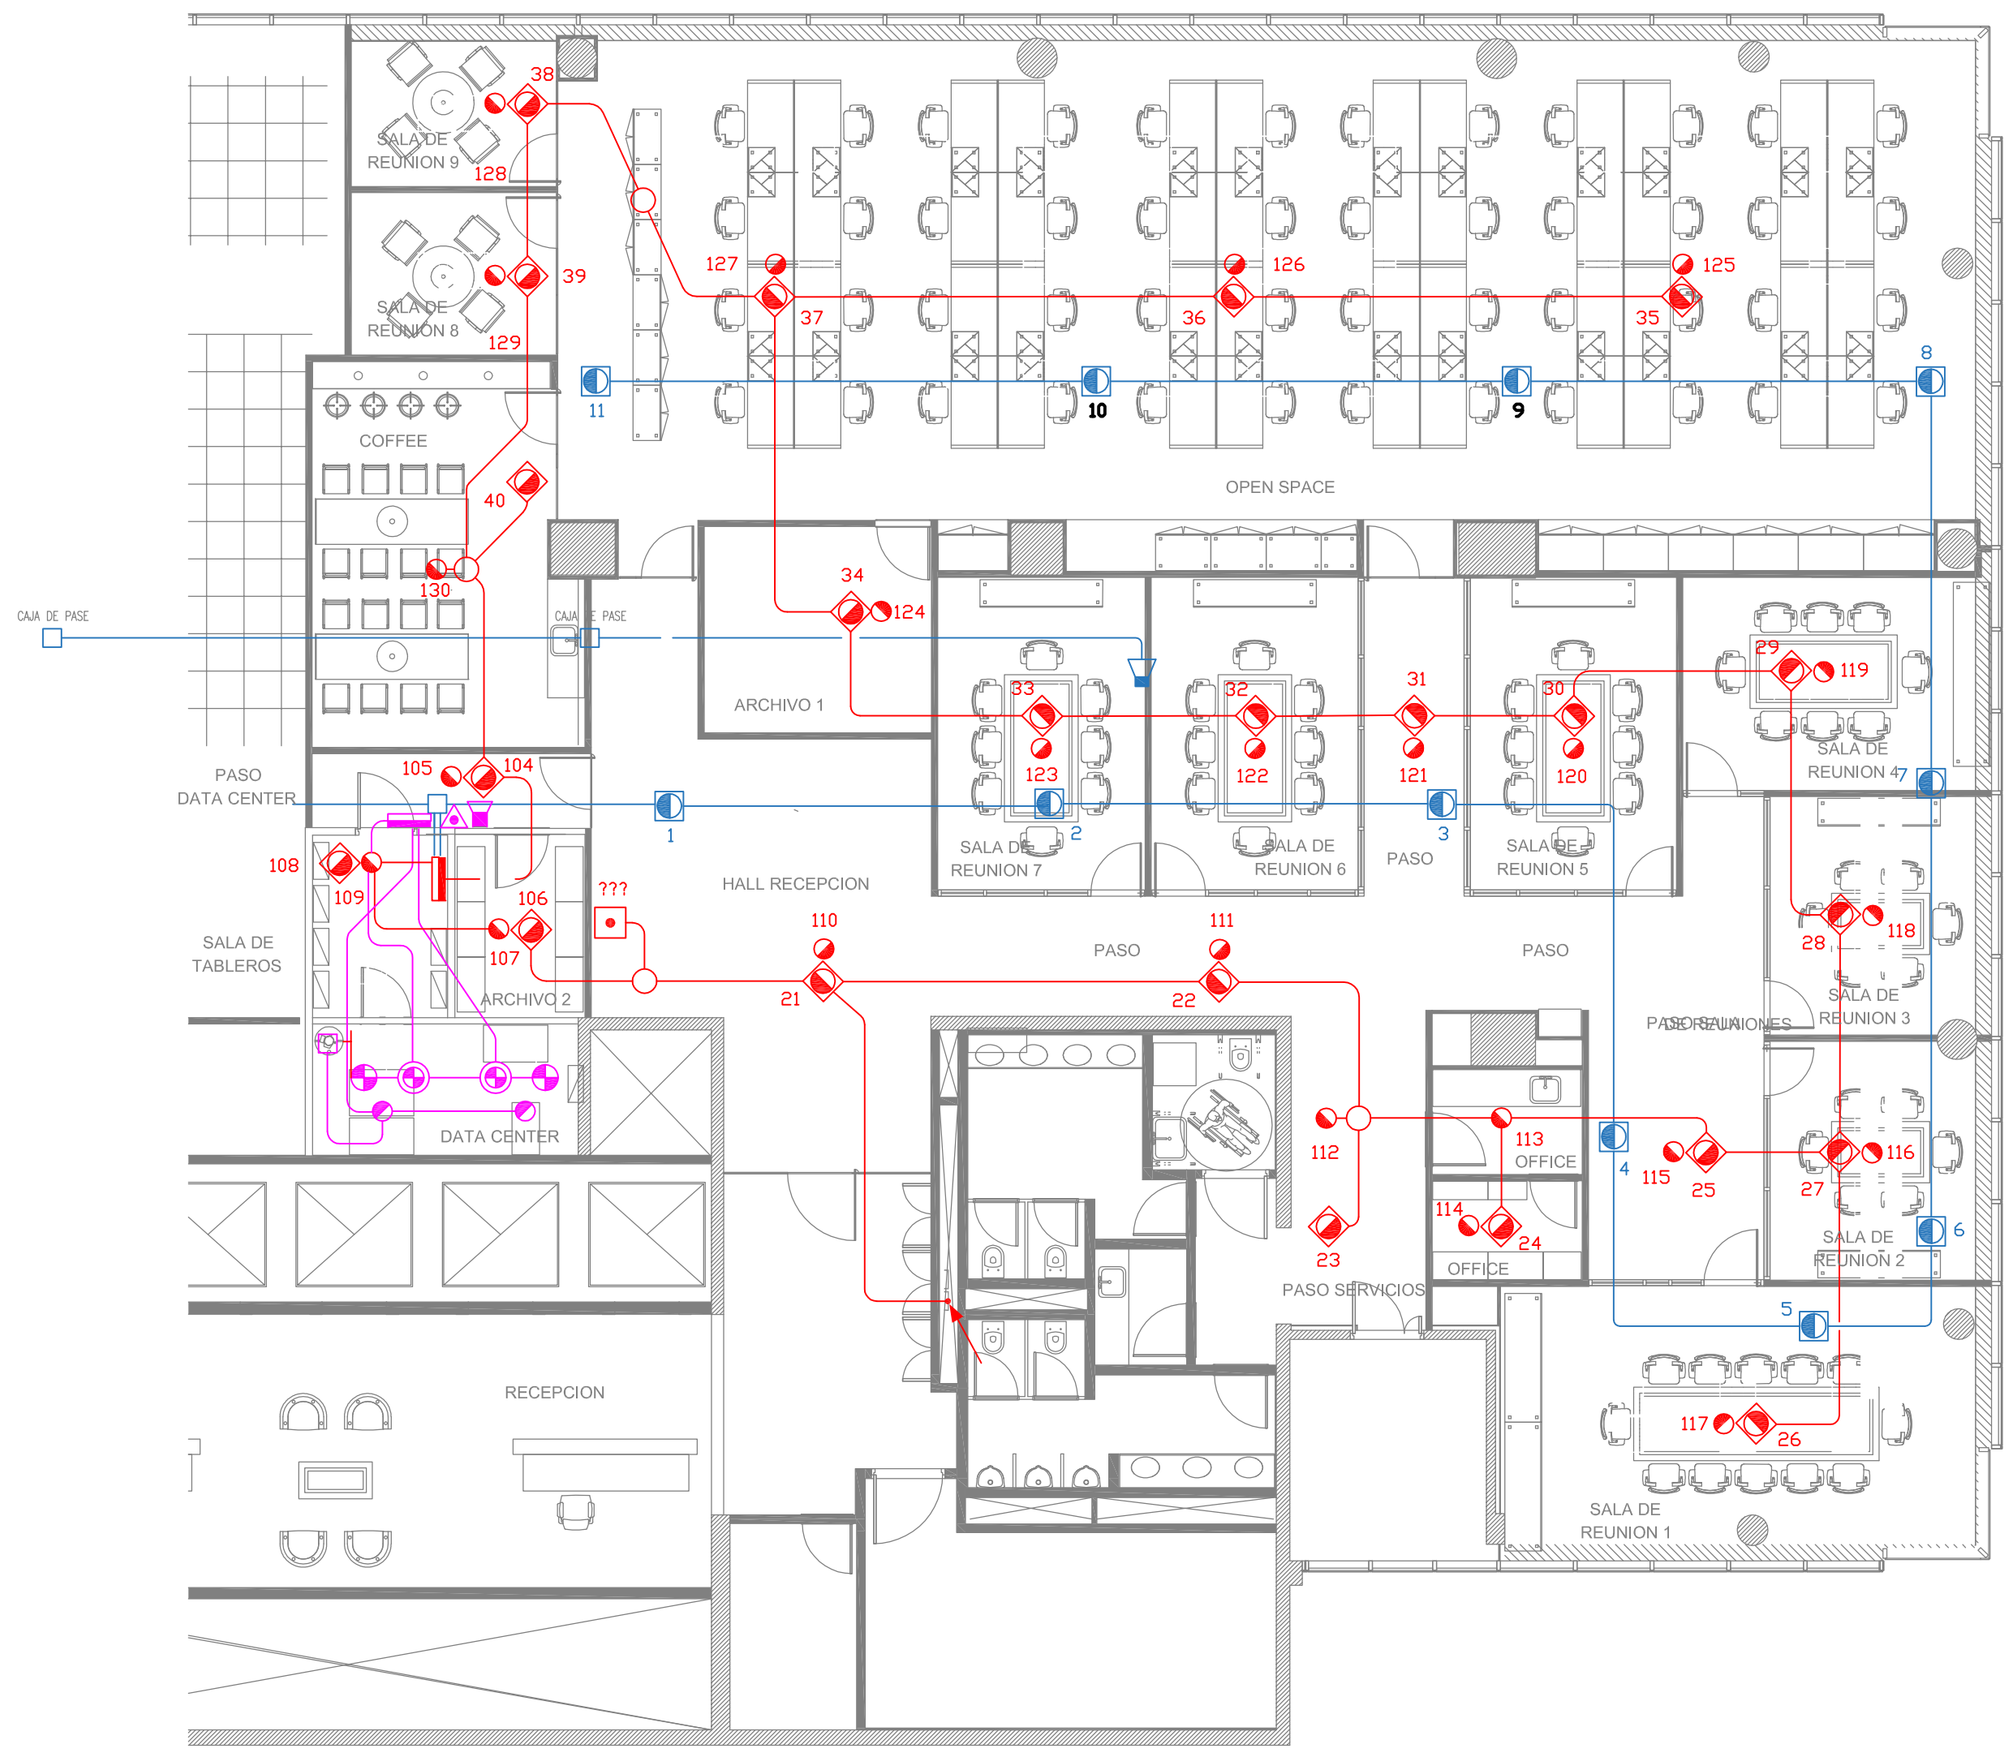

DETECCION DE INCENDIO

	Avisador Manual de incendio Caja migron 5x5 cm (h. montaje 1,20 mts).
	Detector fotoeléctrico en ambiente Cajo Octogonal Chica
	Detector fotoeléctrico sobre cielorraso Cajo Octogonal Chica
	Detector fotoeléctrico EXISTENTE en piso técnico Cajo Octogonal Chico
	Sirena 90dB 24VCD (h. montaje 2,20 mts) (o montaje en cielorraso)
	Central de Incendio cajo 10x10x5
	Detector fotoeléctrico convencional en ambiente Cajo Octogonal Chica
	Detector fotoeléctrico convencional s/cielorraso Cajo Octogonal Chica
	Detector fotoeléctrico convencional bajo piso Cajo Octogonal Chica
	Sirena 90dB 24VCD (h. montaje 2,20 mts) (o montaje en cielorraso)
	Pulsador disparo extinción incendio
	Cilindro sistema extinción

BTGPactual

Libertador 101 - 9 °PISO

SE 6.1

PLANO	Deteccion de Incendio y FM200
ESCALA	1:100
FECHA	ENERO 2016

PLANOS CONFORMES A OBRA.

El proyecto y el diseño indicados en este plano son propiedad intelectual de Contract S.A. Está prohibida su utilización total o parcial sin la expresa autorización escrita de la empresa.

contract workplaces

Tucumán 117 - Piso 7
Buenos Aires - Argentina
Tel: +54 11 4516-0722
info@contract.com.ar
www.contractworkplaces.com