



✓ MODIFICAR
CAMBIO POSICION RACK.

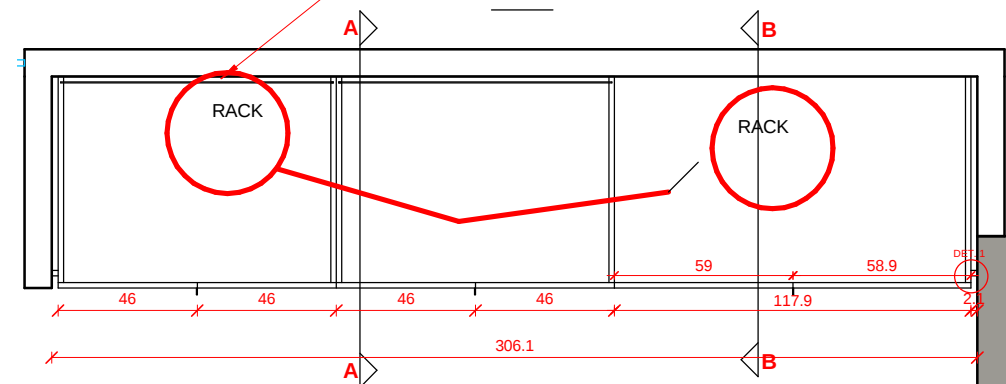


PLANTA ME12
Escala 1:25

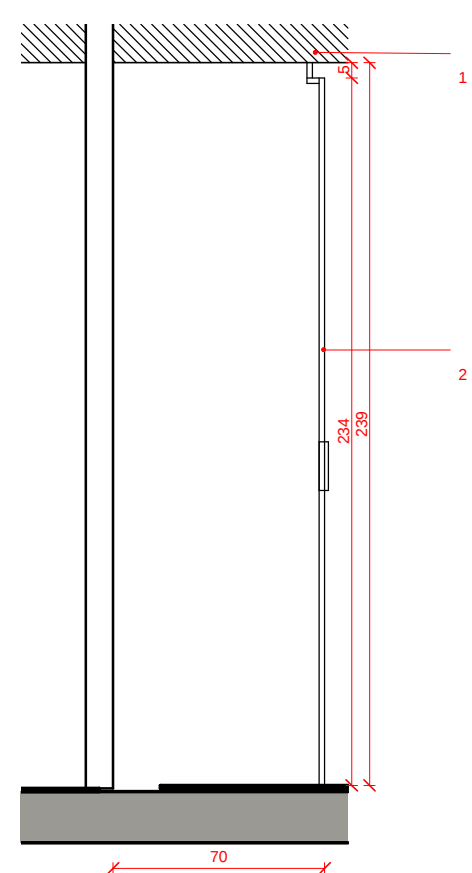

CORTE A-A ME12

Escala 1:25

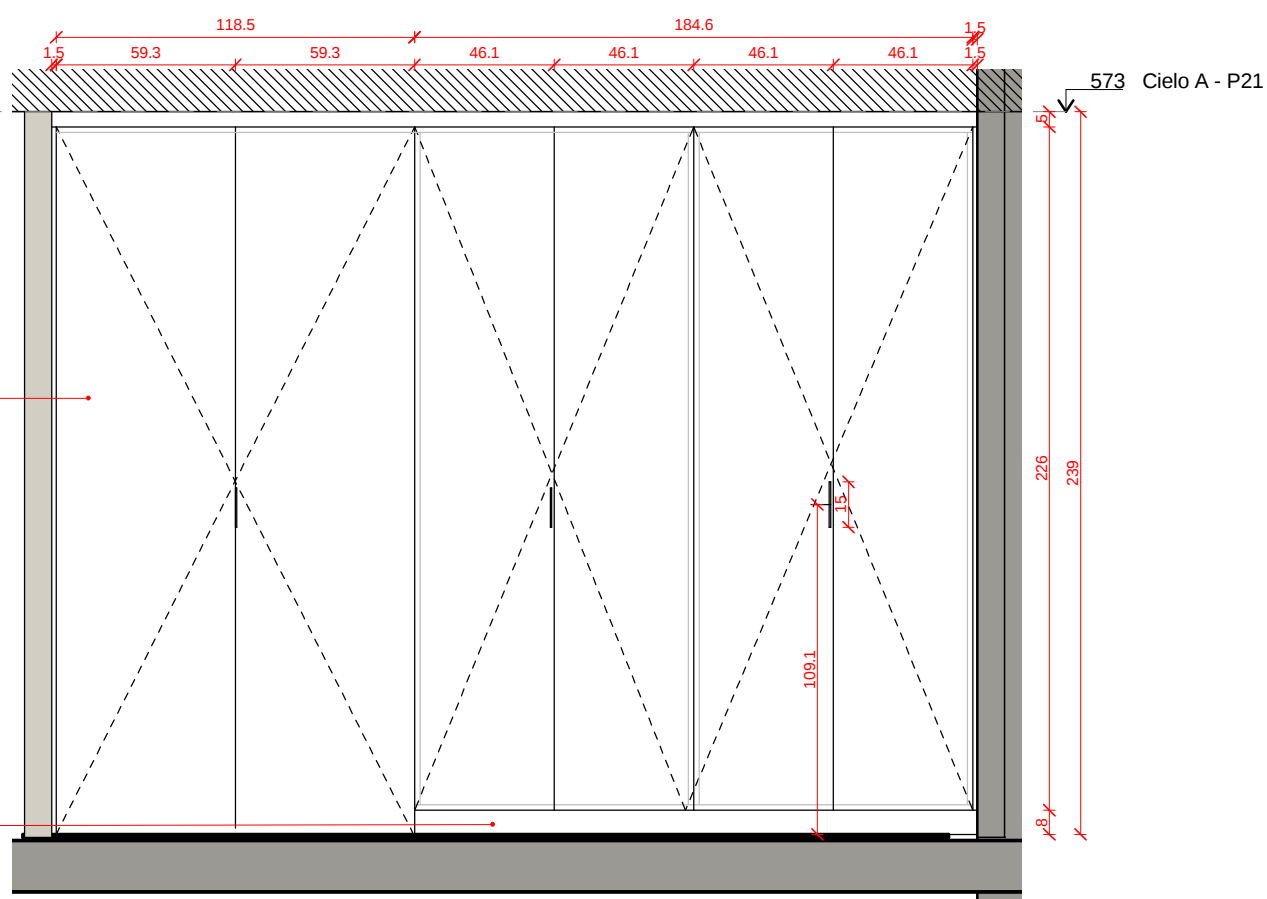

ELEVACIÓN FRONTAL ME12
Escala 1:25

① **BASES**
CUERPO MODULOS
Melamín blanco dos caras 18 mm,
considera cantos de PVC 22 X 0,40 mm
blanco.

② **PUERTAS**
Melamín blanco una cara 18 mm, EXTERIOR
terminación laminado blanco (BLANCO
VANILLA cod. 2109, prov. LAMITECH)
TAPACANDTO BLANCO PVC. 22 X 0,40 MM
BISAGRAS SIMPLES Y TIRADOR MANILLA
ELE ALUM. (IMAGEN 2)

- 3 REPISAS**
Repisa interior móvil Melamil blanco dos caras 18 mm, considera cantos de PVC 22 X 0,40 mm blanco. Soporte de repisas ojeteillo PLASTICO BLANCO con paleta móvil.

- 4 **TRASERAS**
Considerar todas las traseras en durolac blanco 4 mm embutida entre base y tapa de cada mueble.
- 5 **ESTRUCTURA**
Melamit blanco una cara 18 mm, considera cantos de PVC 22 X 0,40 mm blanco.
- 6 **ZÓCALOS**
MDF 18 mm con terminación LAMINADO (BLANCO VAINILLA cod. 2109, prov. LAMITECH)
Contemplar forma de pivienda de muebles.

MURO


PIEZA DE AJUSTE
MDF 18mm terminacion laminado
segun puerta que acompañe.
No debe superar los 15 mm de ancho y
va tragado 40 mm desde la puerta.
Descansa sobre zocalos y remata en
centas de cielo.

TERMINACION
Considera terminacion laminado o PVC segun color de puerta.

PUERTAS
Considera Melamil blanco una cara
18mm terminacion laminado segun
se indique.

Imagen 2

PLANTA ME14A
Escala 1:25

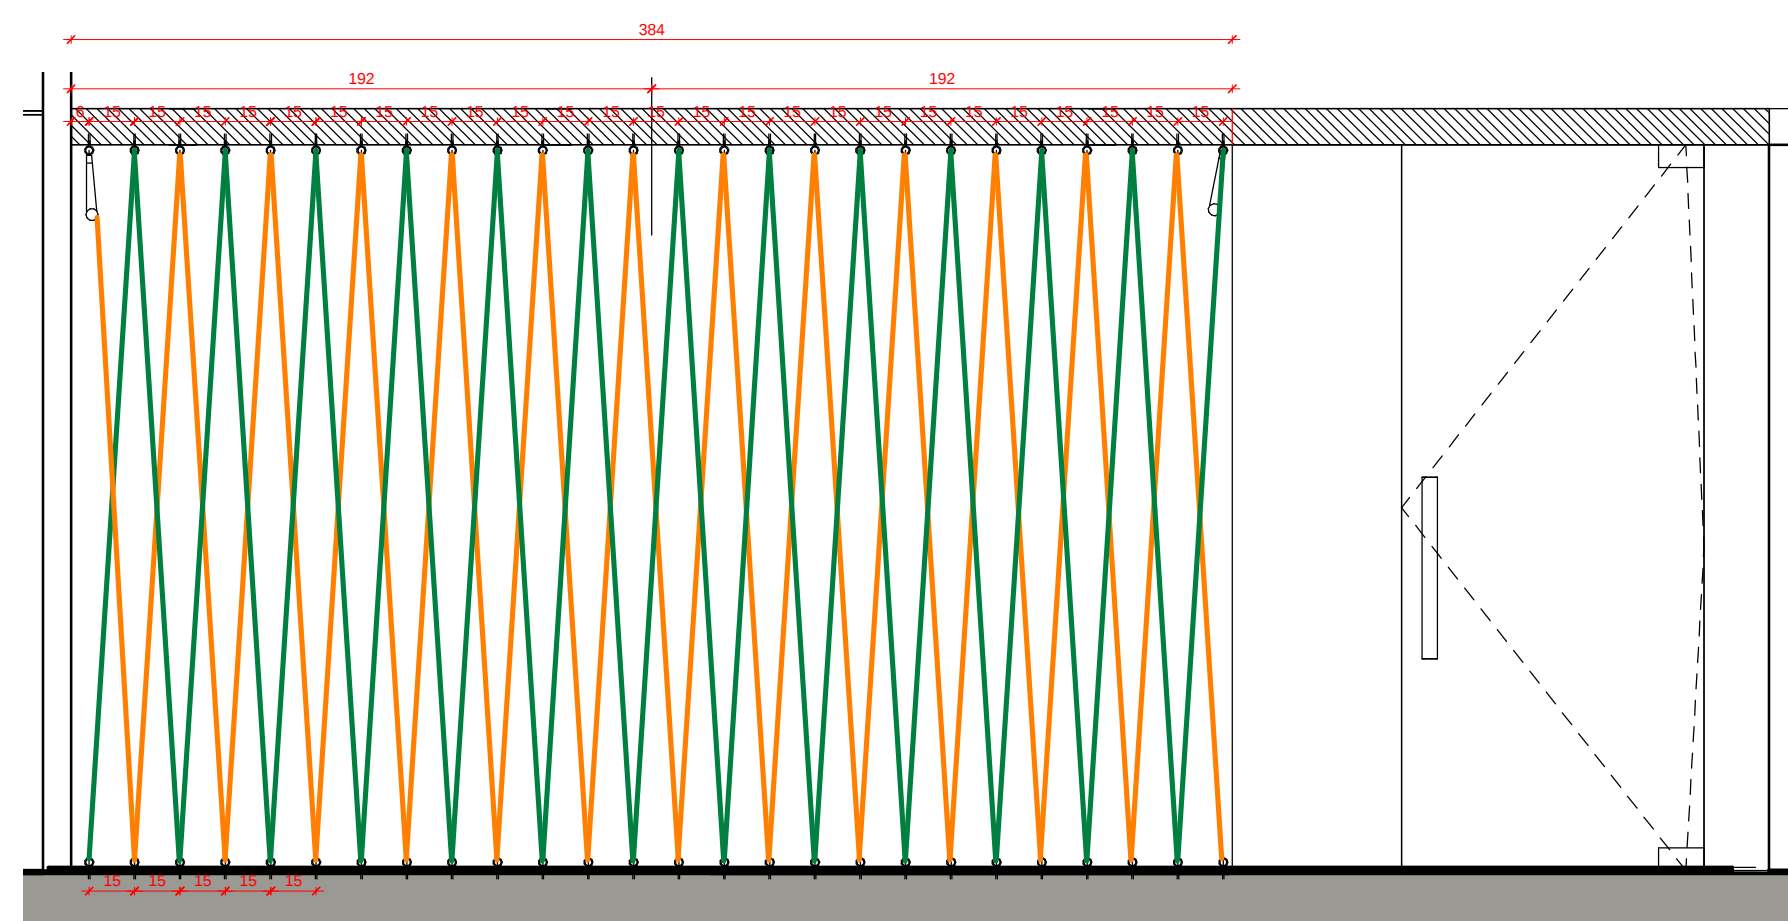


ELEVACIÓN FRONTAL ME14A
Escala 1:25


ME14B CUERDAS

PLANTA ME14B

PLANTA ME14B
Escala 1:25

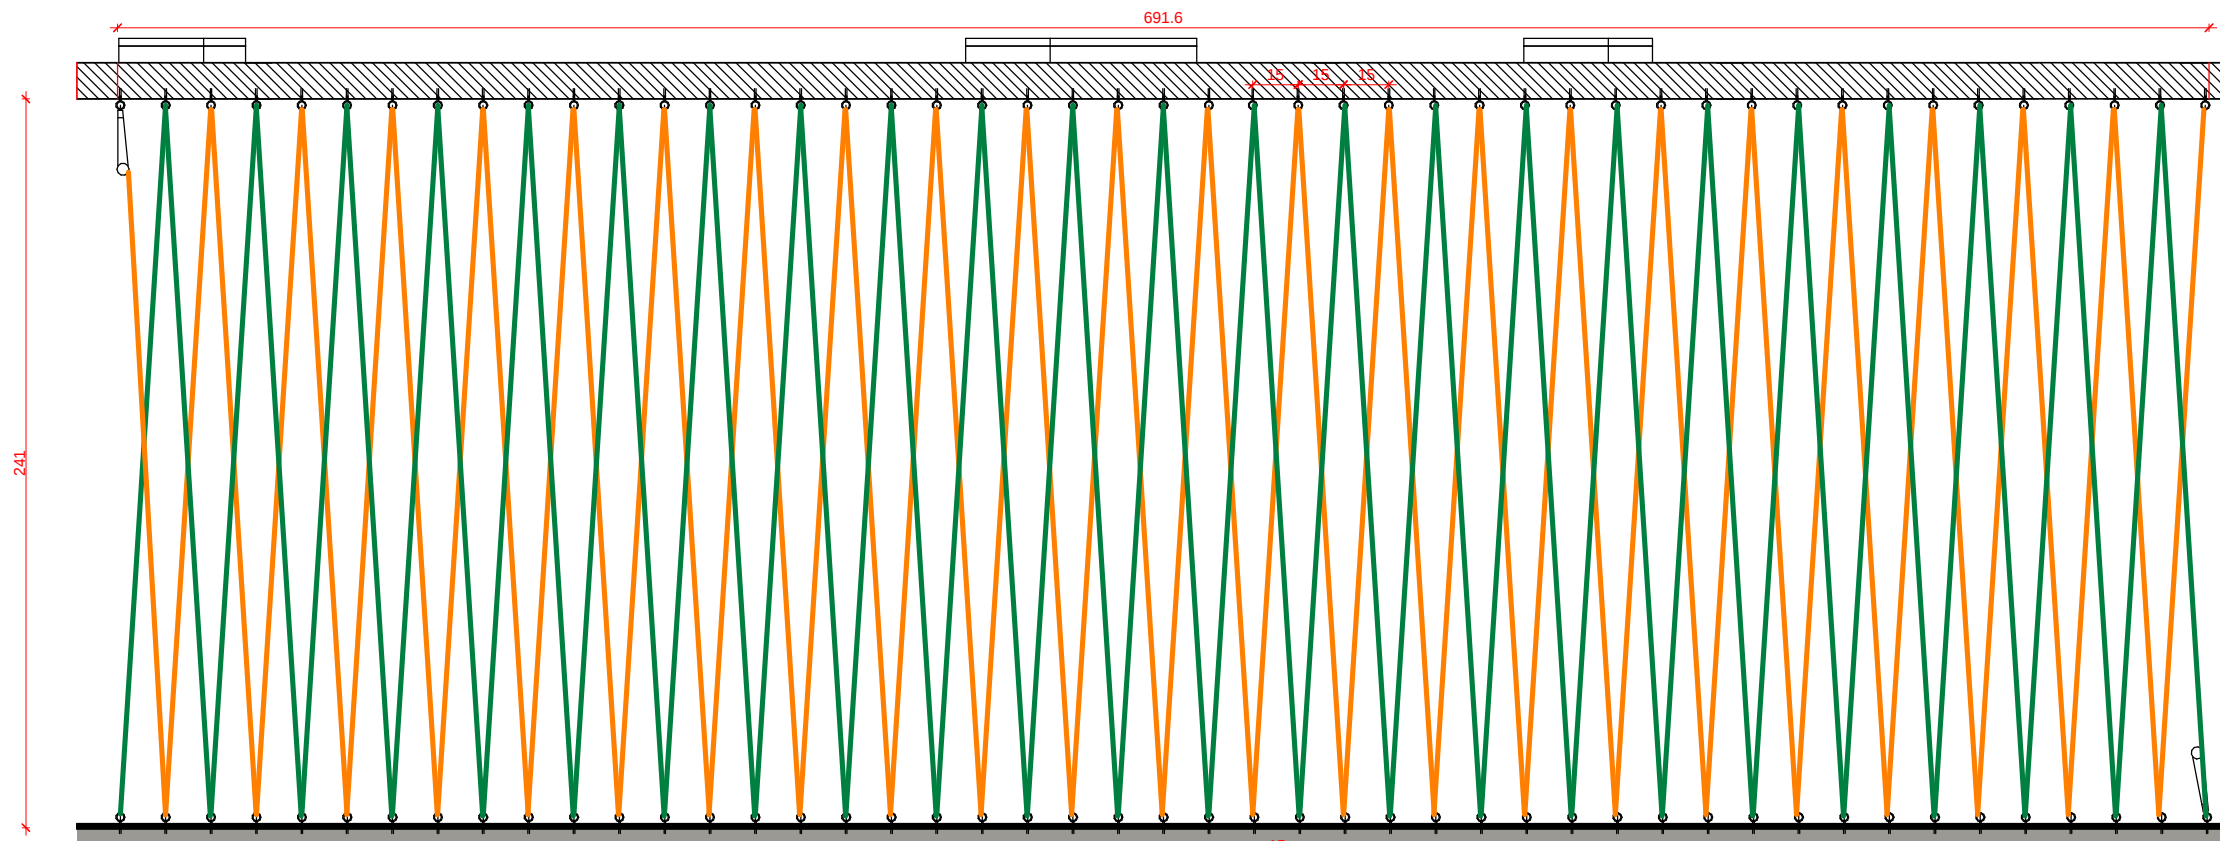

ELEVACIÓN FRONTAL ME14B
Escala 1:25

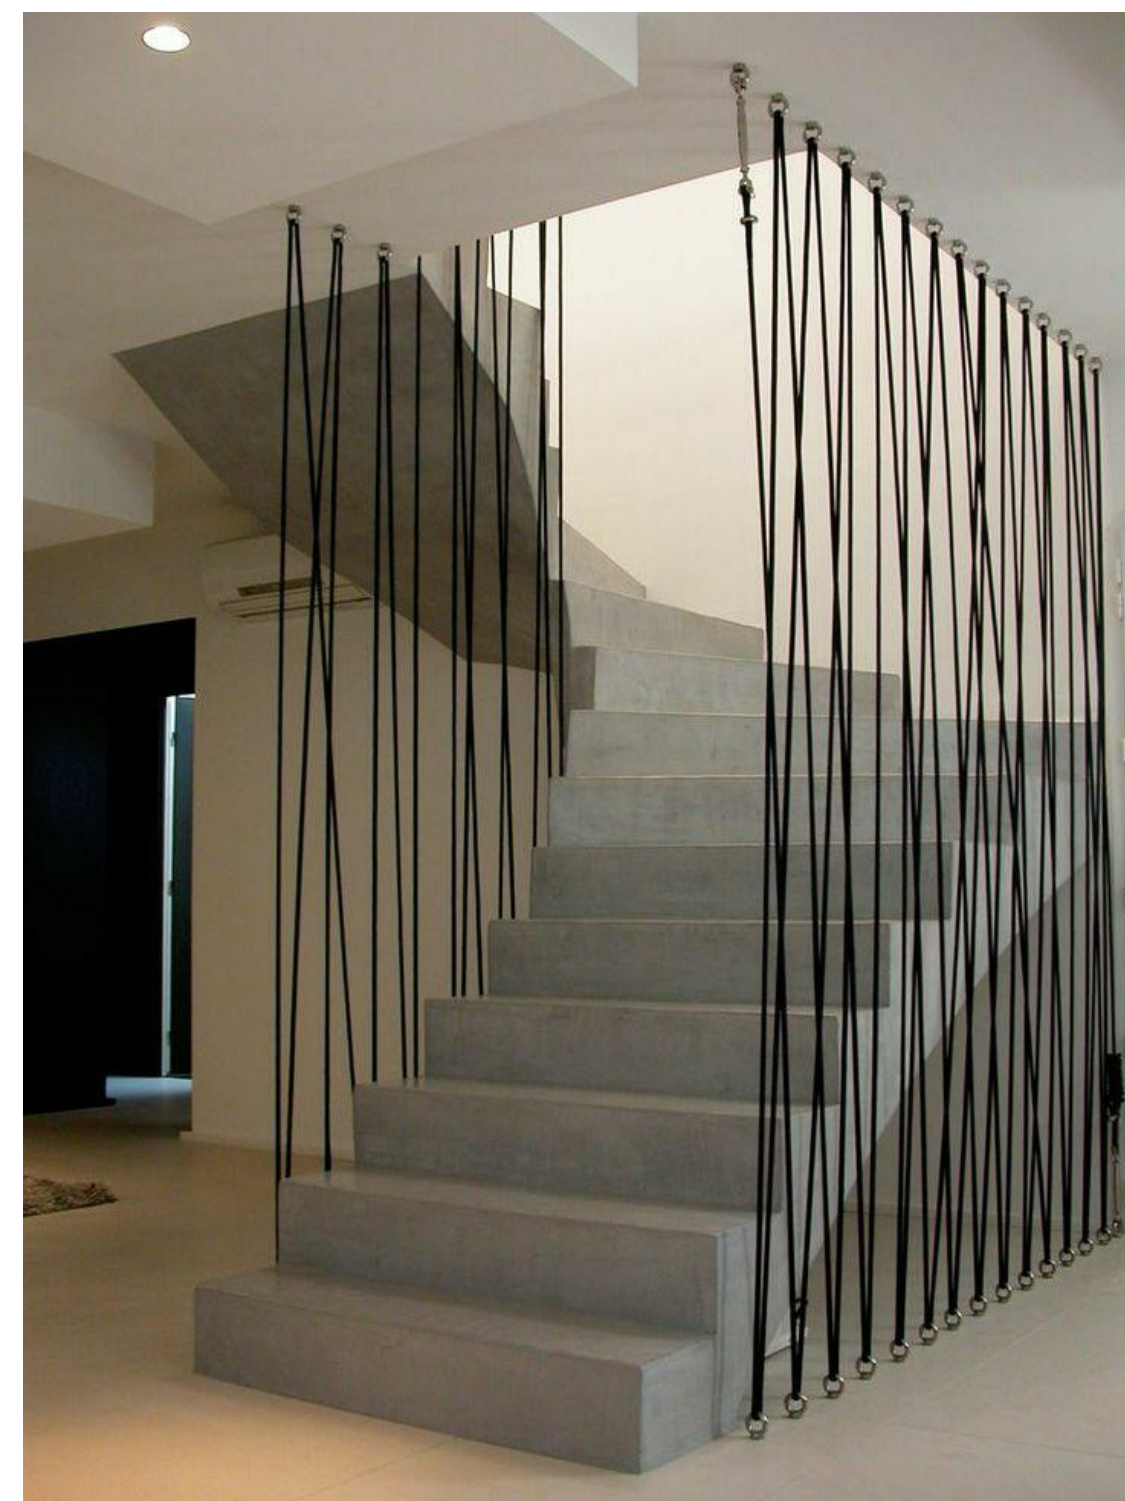

1 CUERDAS
SOGAS TOPO SISAL (VER IMAGEN DE REFERENCIA).
INCLUIR CÁNCAMOS DE ACERO FIJADOS A CIELO Y LOSA SEGÚN INDICACIÓN Y RECITIFICACIÓN EN OBRA.
APROX 33 CÁNCAMOS EN CIELO Y 33 CÁNCAMOS EN LOSA.

IMPORTANTE:

**ME 14: SE SOLICITA A MUEBLISTA
PROTOTIPO Y MUESTRA DE ANCLAJES**

MERCADO LIBRE

EDIFICIO NUEVA
APOQUINDO

A398

PLANO	ME12 M14A M14B
ESCALA	1:25
FECHA	30/11/15
PROYECTISTA	M. Fournies - A.García
ESTADO	REV-VERSION FINAL

Todas las medidas se verificarán en obra.

El proyecto y el diseño indicados en este plano son propiedad intelectual de Contract Chile S.A. Está prohibida su utilización total o parcial sin la expresa autorización escrita de la empresa.

contract
workplaces

Av. Kennedy 7600
Vitacura, Santiago - Chile
Tel: +56 2 2797-8800
info@contract.cl
www.contractworkplaces.com