


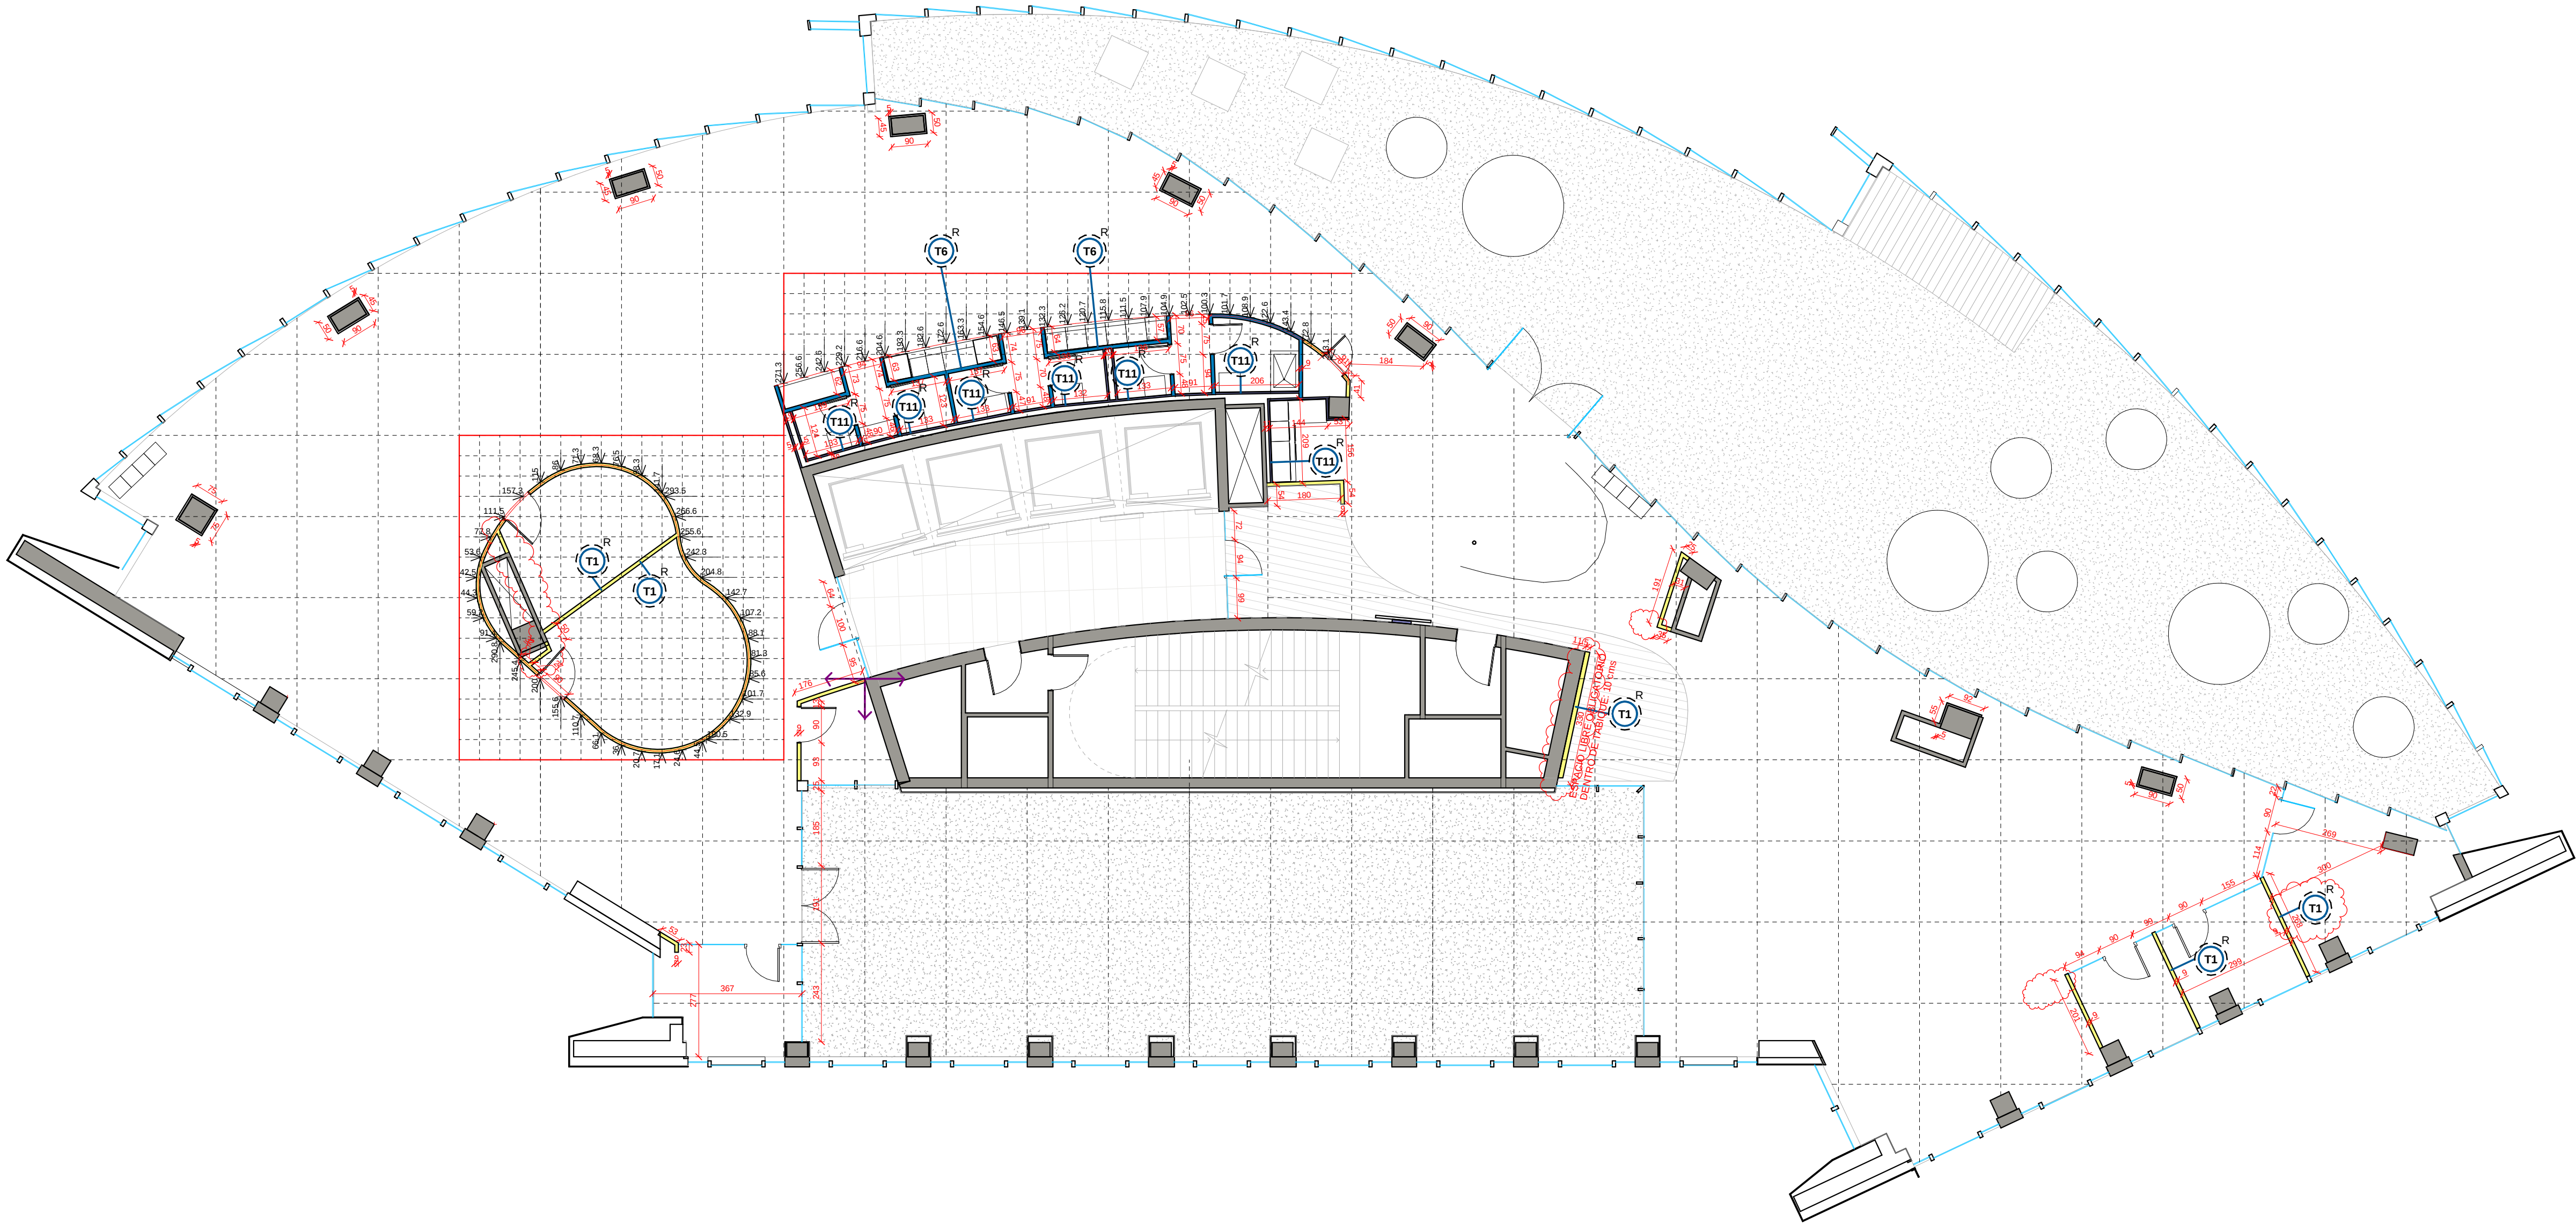

REFERENCIAS TABIQUERÍA

- MURO ó TABIQUE EXISTENTE
- TABIQUE A CONSTRUIR

- T1 YESO CARTÓN SIMPLE PLACA STANDARD con aislación - h: hasta losa
- T2 YESO CARTÓN DOBLE PLACA STANDARD con aislación - h: hasta losa
- T3 YESO CARTÓN SIMPLE PLACA RH con aislación - h: hasta losa
- T4 YESO CARTÓN SIMPLE PLACA RF con aislación - h: hasta losa
- T5 YESO CARTÓN DOBLE PLACA RF con aislación - h: hasta losa
- T6 YESO CARTÓN SIMPLE PLACA ST / RH con aislación - h: hasta losa
- T7 YESO CARTÓN SIMPLE PLACA ST / RF con aislación - h: hasta losa
- T8 YESO CARTÓN UNA CARA PLACA ST con aislación - e: 8.25cm - h: hasta losa
- T9 YESO CARTÓN UNA CARA PLACA ST con aislación - e: 5cm - h: hasta losa
- T10 YESO CARTÓN UNA CARA PLACA RH con aislación - e: 7.5cm - h: hasta losa
- T11 YESO CARTÓN UNA CARA PLACA RH con aislación - e: 8.25cm - h: hasta losa
- T12 YESO CARTÓN UNA CARA PLACA RF con aislación - e: 5cm - h: hasta losa
- T13 YESO CARTÓN UNA CARA PLACA RF con aislación - e: 5cm - h: hasta losa
- T14 YESO CARTÓN PLACA ST PEGADA revestimiento
- T15 YESO CARTÓN PLACA RH PEGADA revestimiento
- T16 YESO CARTÓN PLACA RF PEGADA revestimiento
- T17 YESO CARTÓN SIMPLE PLACA ST CURVA con aislación - h: hasta losa
- T18 PANEL DE RESINA FENOLICA e= 190 mm - h: 180 cms

T1 REFUERZOS EN TABIQUE según plano detalle correspondiente

- V1 PANEL VIDRIADO laminado ó templado e: 10mm - h: hasta cielorraso
- V2 PANEL VIDRIADO 5+5mm con persiana e: 60mm - h: hasta cielorraso
- V3 PANEL VIDRIADO DVH 5+5mm con cámara de aire e: 12 a 35mm - h: hasta cielorraso
- V4 PANEL VIDRIADO cover glass e: 5mm - h: hasta cielorraso

PARTIDA GRILLA PARA TRAZADO

MERCADO LIBRE



EDIFICIO NUEVA APOQUINDO

A 1031

PLANO Trazado Tabiques Piso 22
ESCALA 1:100
FECHA 29/10/15
PROYECTISTA M. Fournies - A. García
ESTADO REV-1

Todas las medidas se verificarán en obra.

El proyecto y el diseño indicados en este plano son propiedad intelectual de Contract Chile S.A. Está prohibida su utilización total o parcial sin la expresa autorización escrita de la empresa.

contract workplaces

Av. Kennedy 7600
Vitacura, Santiago - Chile
Tel: +56 2 2797-8900
info@contract.cl
www.contractworkplaces.com