


CORTE 1
1 : 50

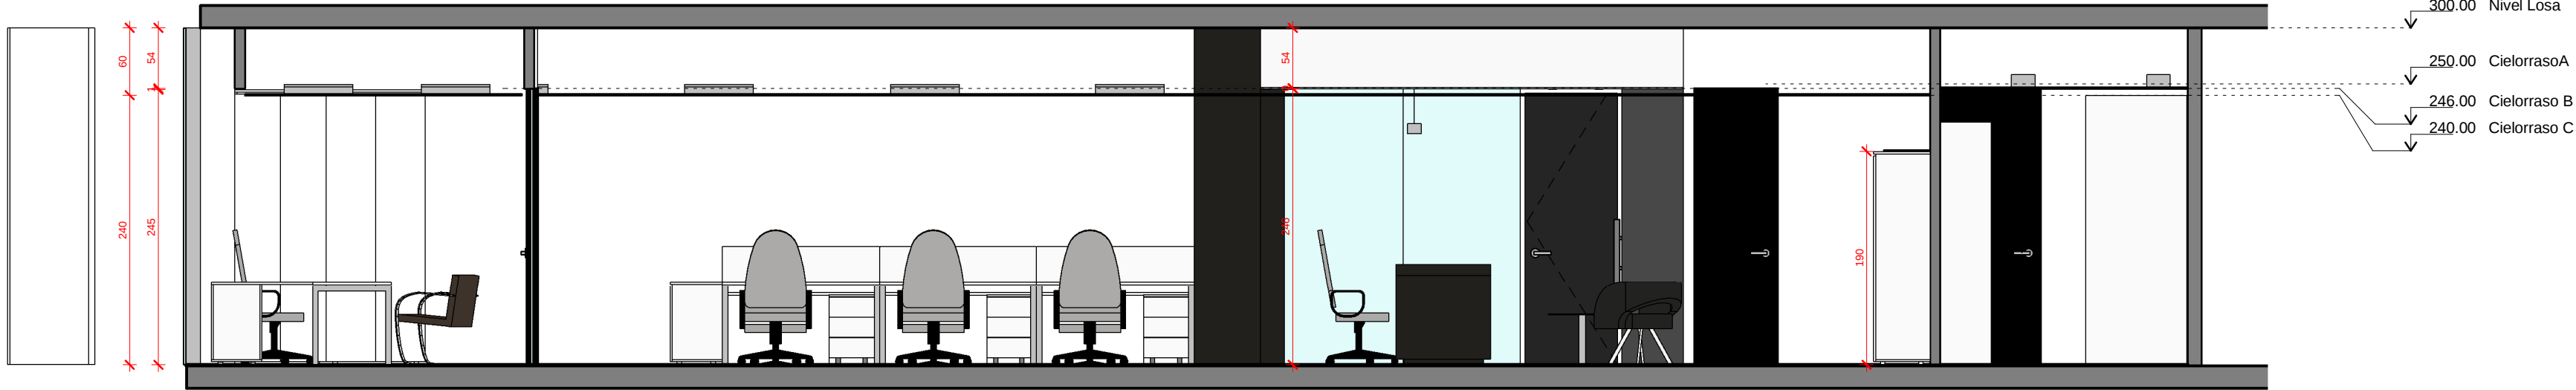

CORTE 2
1 : 50



AV. KENNEDY 7600, PISO 8 AB1070

PLANO	CORTES 1 - 2
ESCALA	1:50
FECHA	MAYO 2016
PROYECTISTA	NATALIA ROJAS
NOTAS	AS-BUILT

Todas las medidas se verificarán en obra.

El proyecto y el diseño indicados en este plano son propiedad intelectual de Contract S.A. Está prohibida su utilización total o parcial sin la expresa autorización escrita de la empresa.

contract
workplaces