


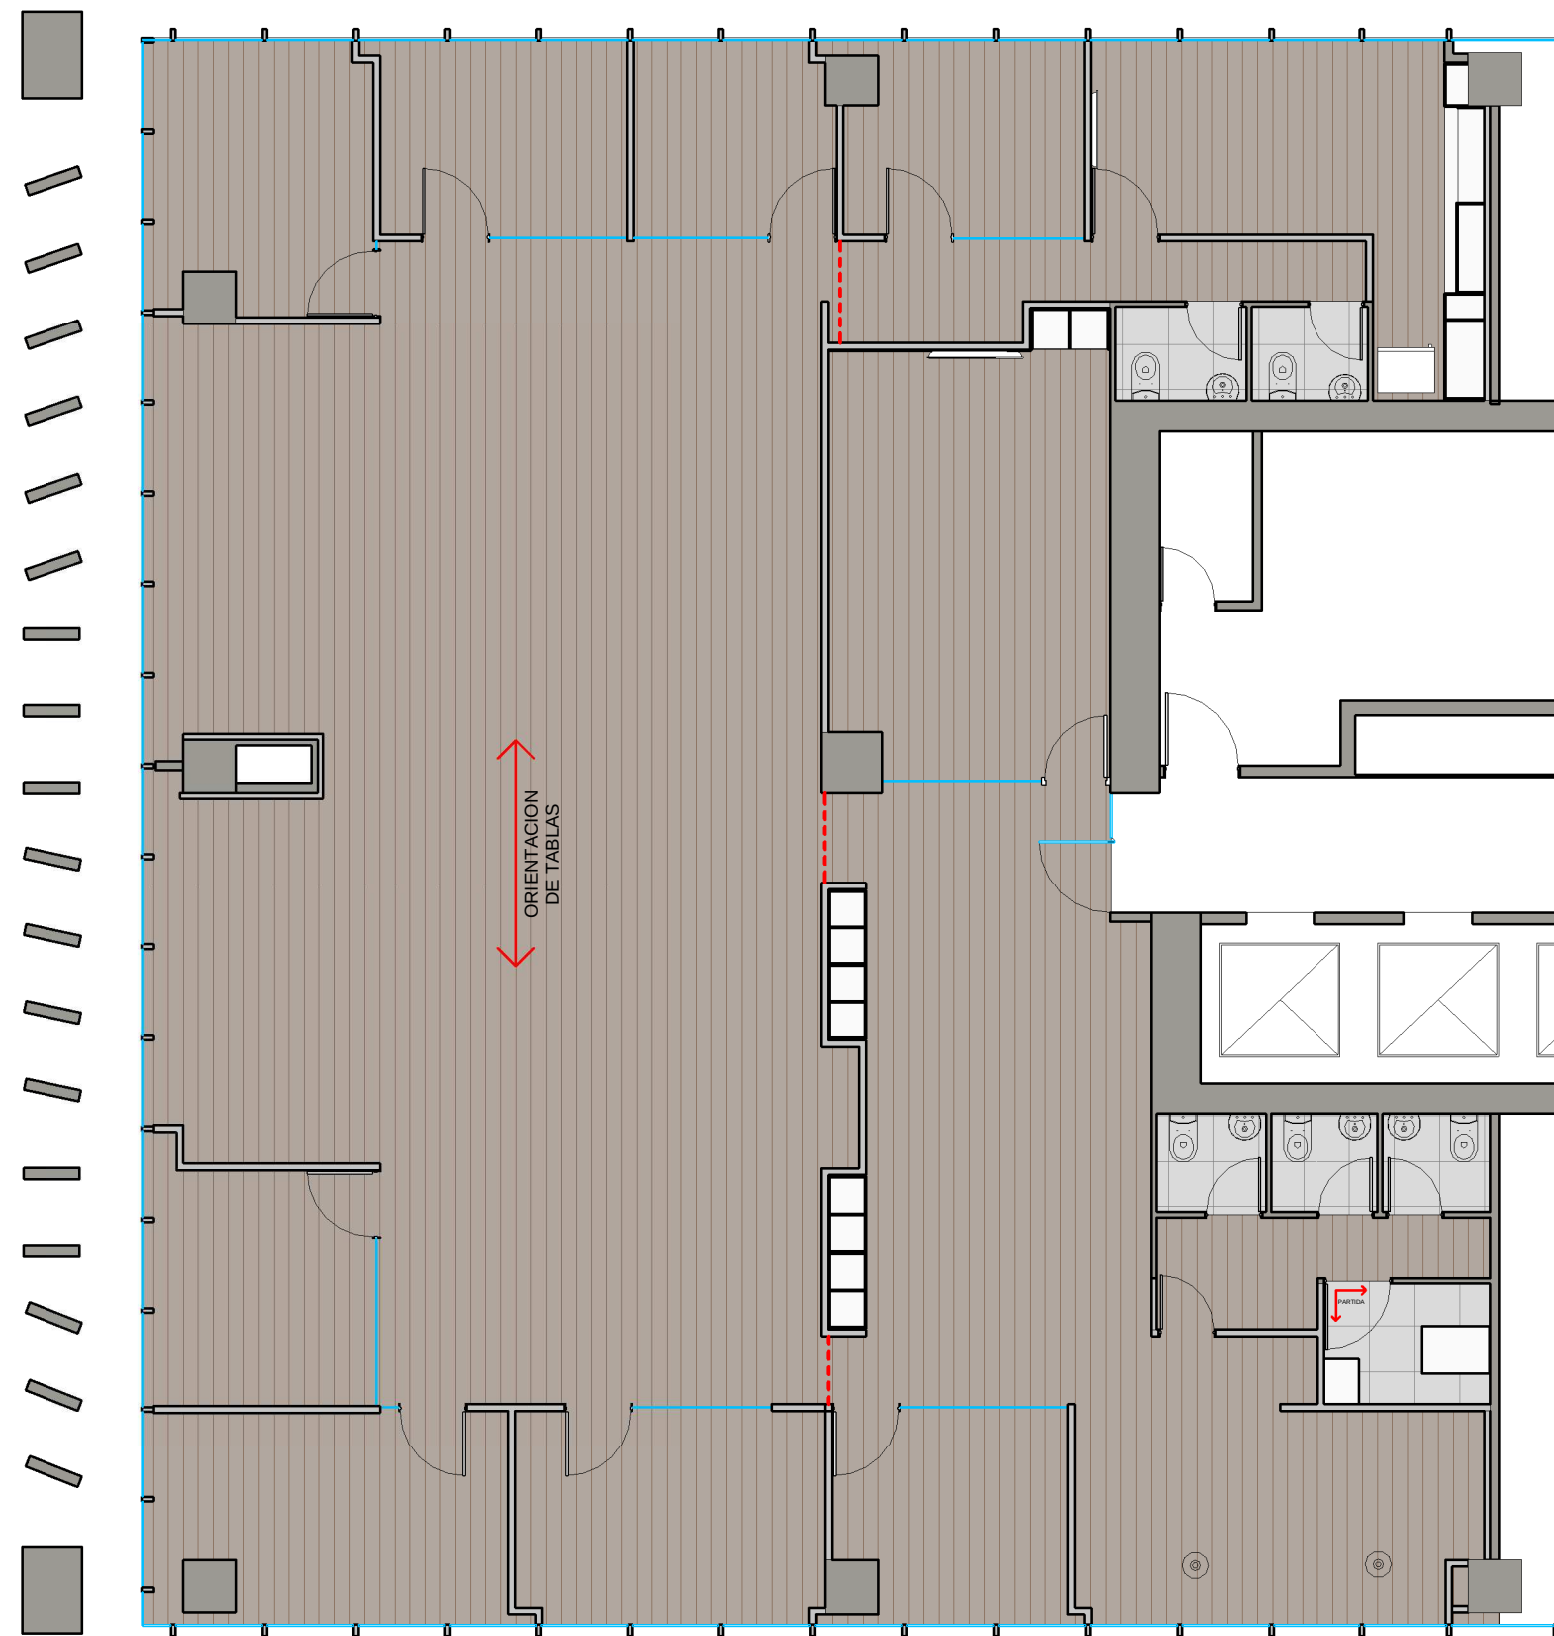

PAVIMENTOS
1 : 100

NOTA: En los recintos donde se instala porcelanato, se deben seguir las líneas de instalación del porcelanato existente

REFERENCIAS PAVIMENTOS



Piso IPE de masterpro, Laminado Gran vía



Porcelanato 60 x 120 Revolution cemento de Portari



Corte para Dilatación de Piso Flotante
(A corroborar con el instalador)



AV. KENNEDY 7600, PISO 8 AB1080

PLANO	PAVIMENTOS
ESCALA	1:100
FECHA	MAYO 2016
PROYECTISTA	NATALIA ROJAS
ESTADO	REV - AS-BUILT

Todas las medidas se verificarán en obra.

El proyecto y el diseño indicados en este plano son propiedad intelectual de Contract Chile S.A. Está prohibida su utilización total o parcial sin la expresa autorización escrita de la empresa.

**contract
workplaces**

Av. Kennedy 7600
Vitacura, Santiago - Chile
Tel: +56 2 2797-8800
info@contract.cl
www.contractworkplaces.com