


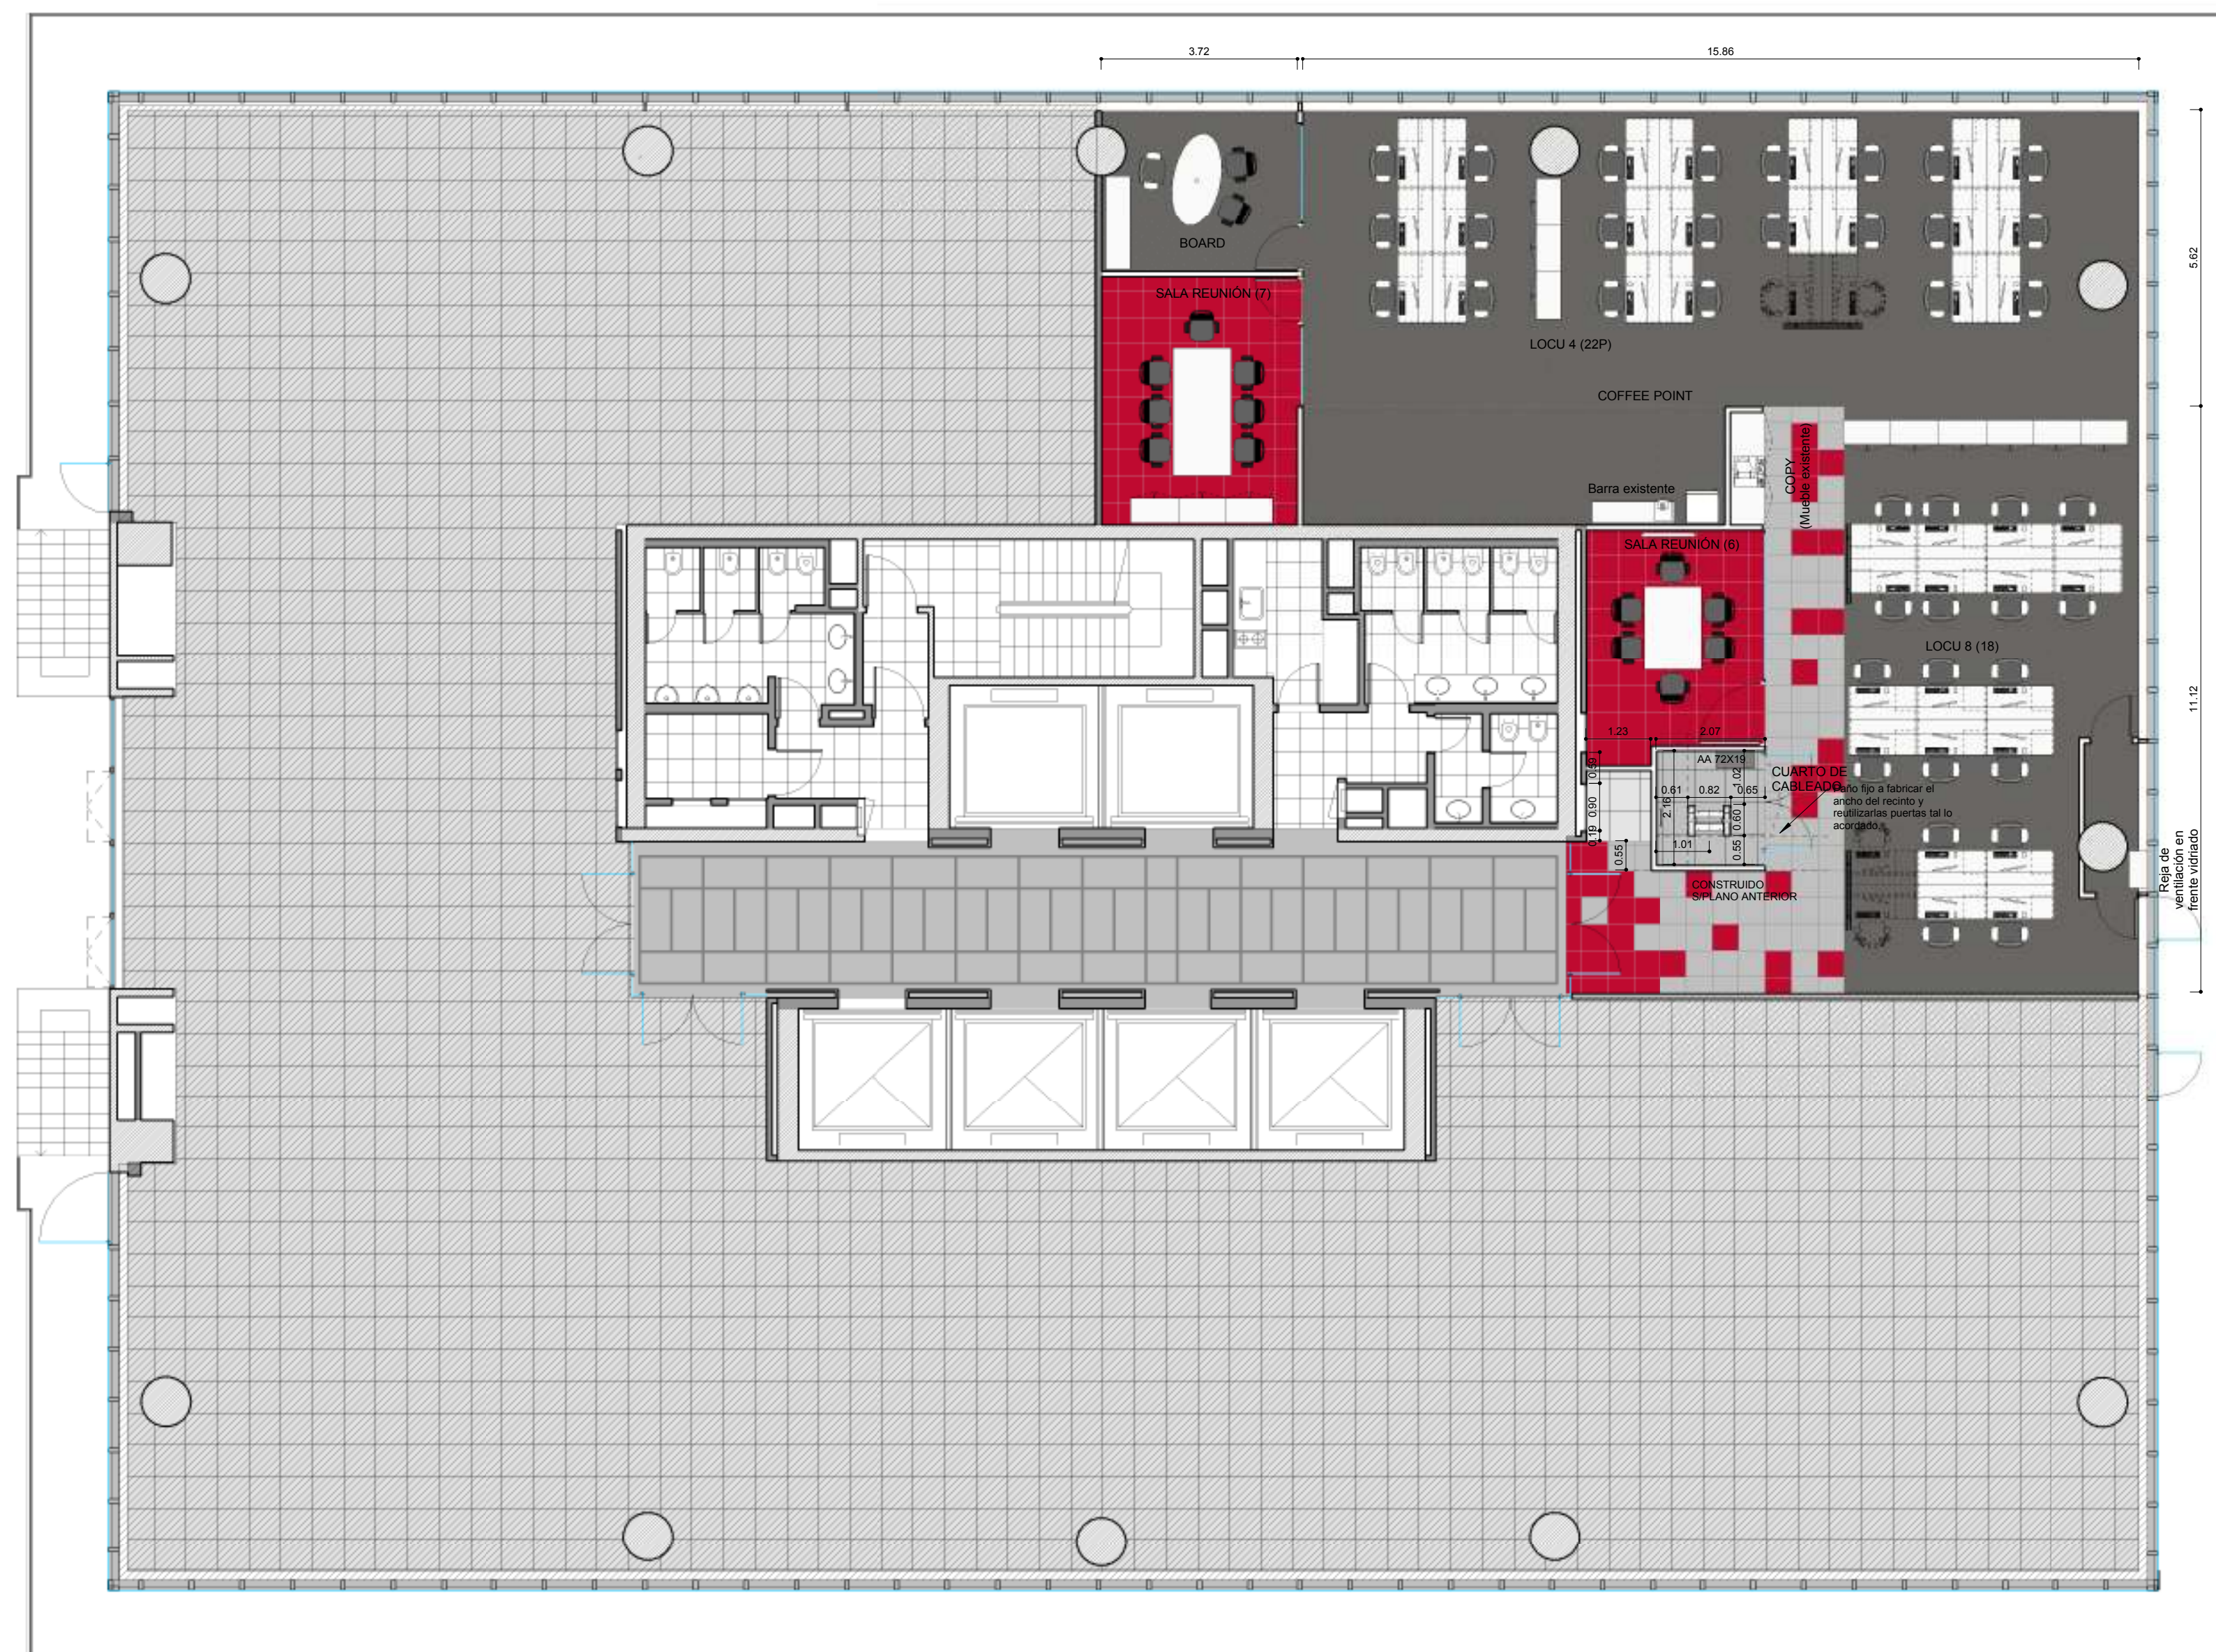

TORRE NORDLINK

PLANO	Layout - Piso 07
ESCALA	1 : 100
FECHA	29/12/2016
PROYECTISTA	JB
NOTAS	-

El proyecto y el diseño indicados en este plano son propiedad intelectual de Contract S.A. Está prohibida su utilización total o parcial sin la expresa autorización escrita de la empresa.

Manuel Ugarte 1665 - Piso 5
Buenos Aires - Argentina
Tel: +54 11 3220-3550
info@contract.com.ar
www.contractworkplaces.com