


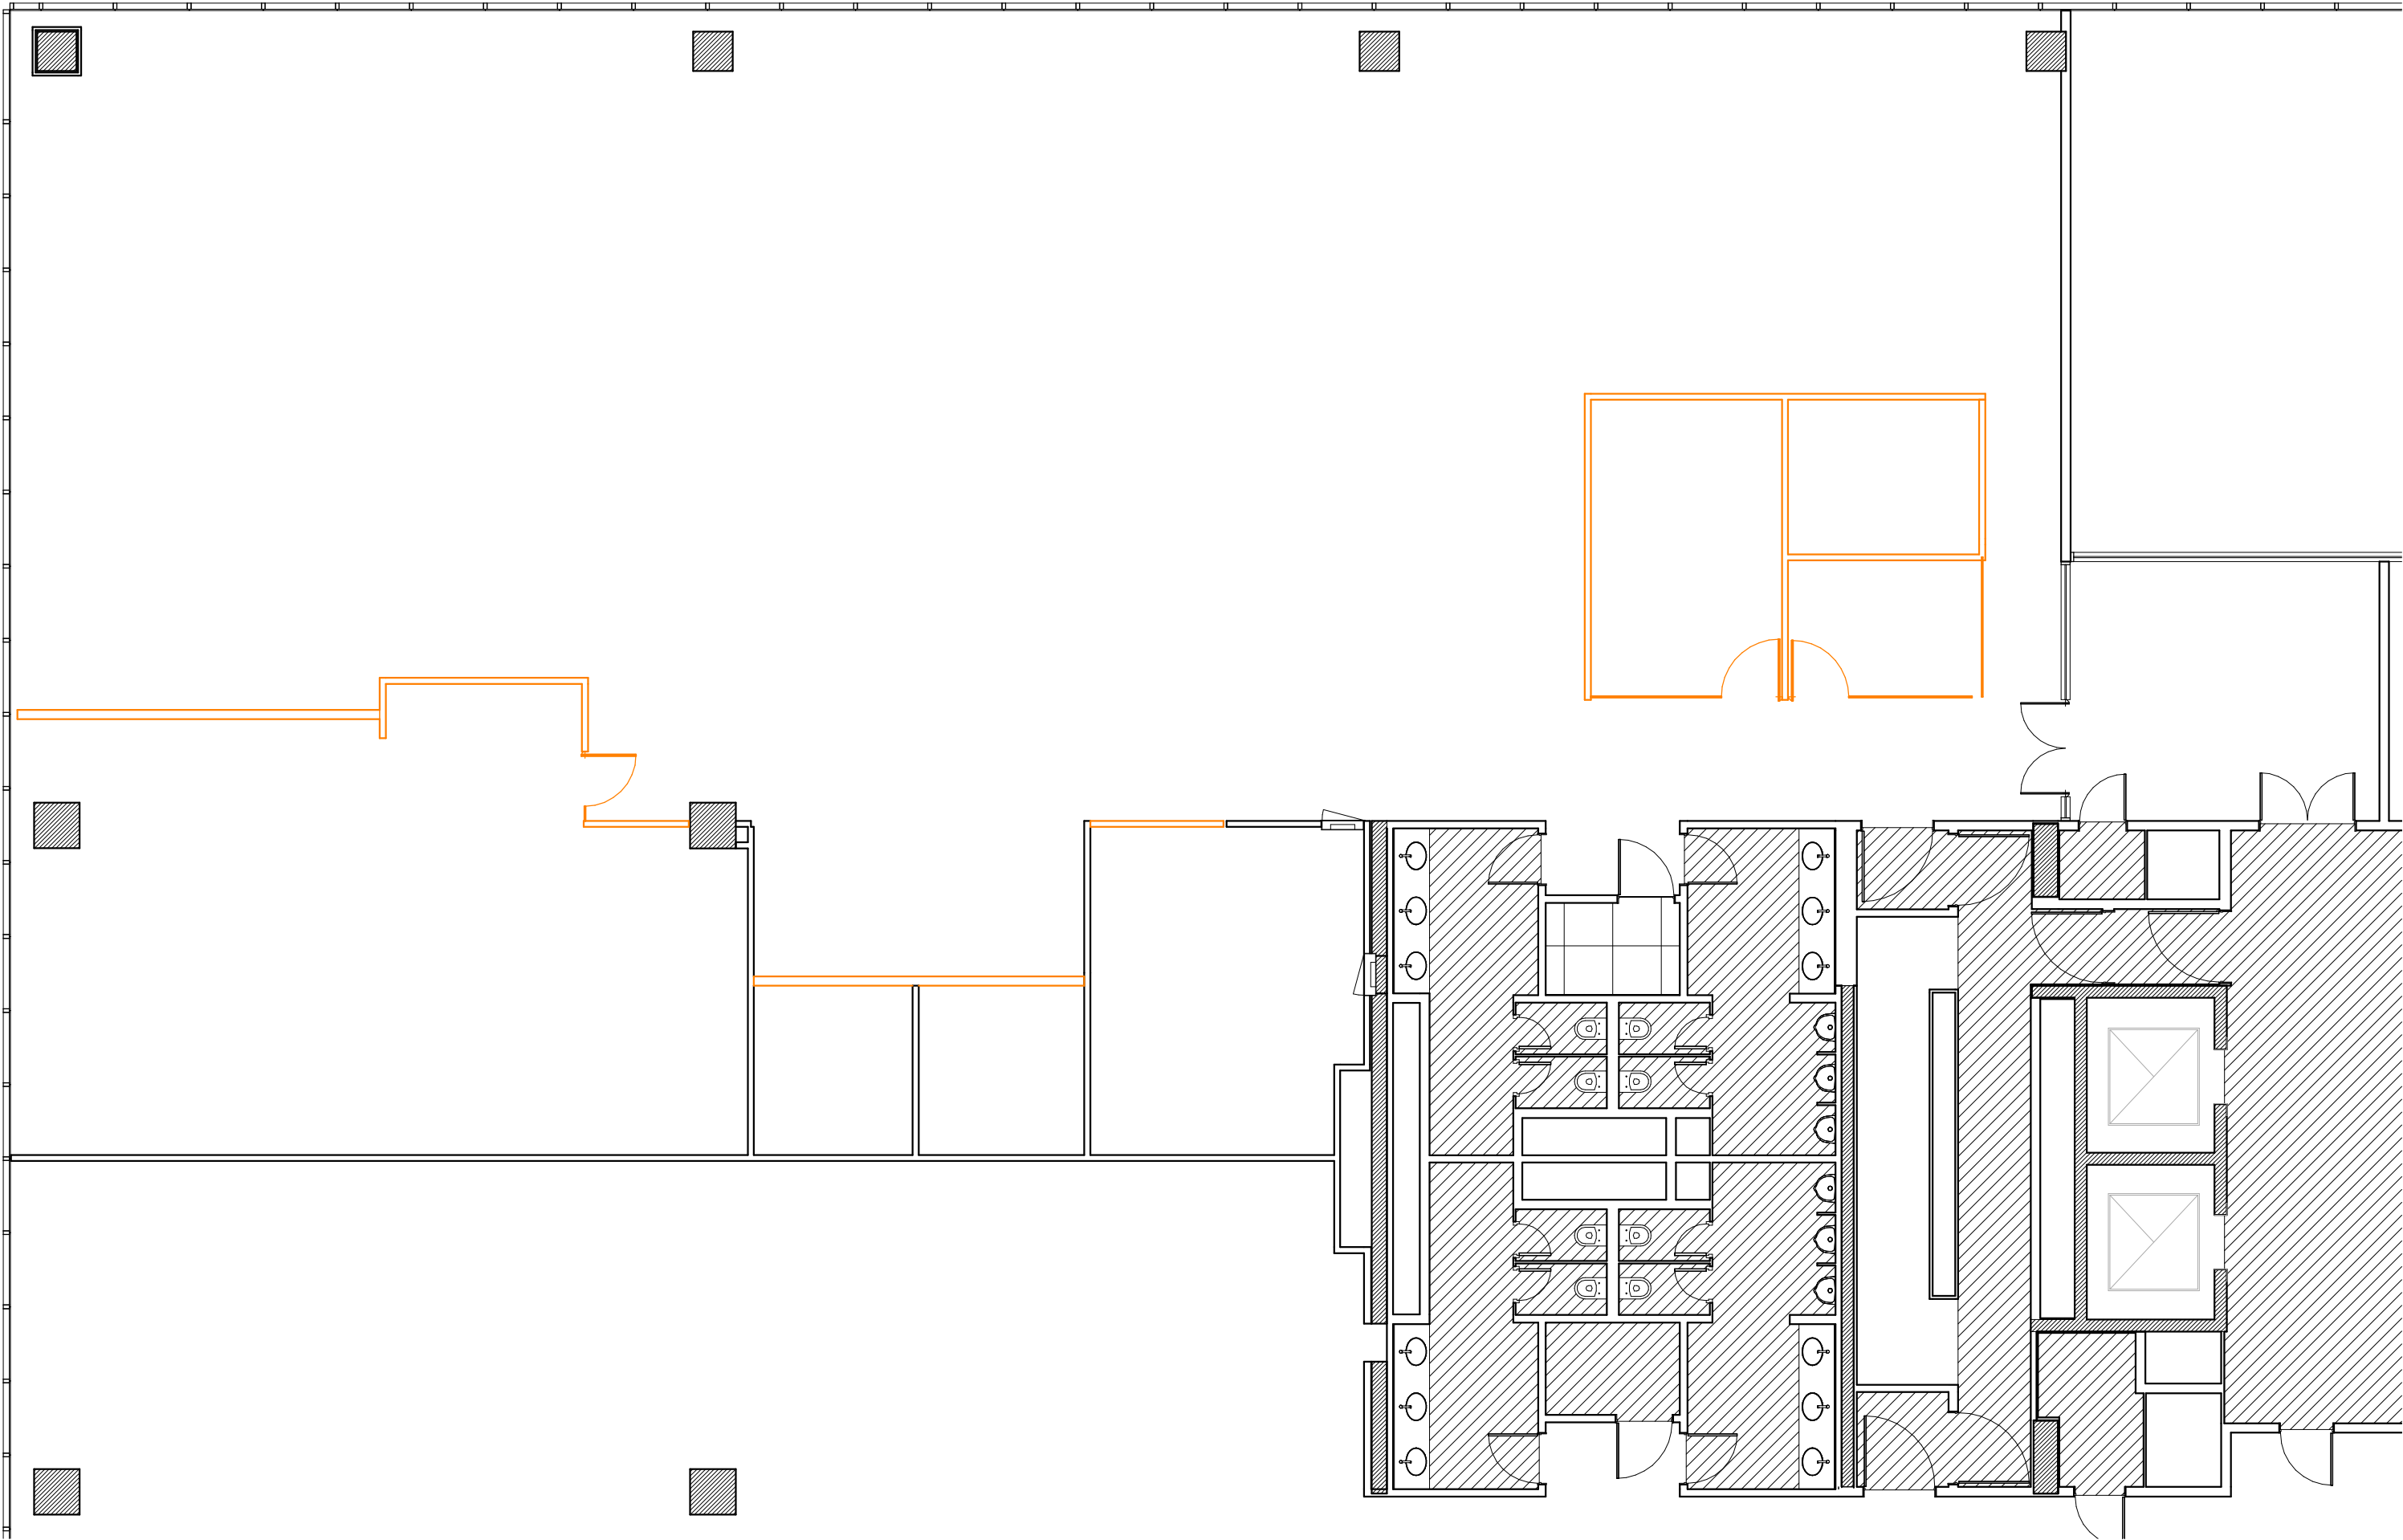

REFERENCIAS DEMOLICIÓN

- Estructura de H"A"
- Mampostería
- Tabique Durlock
- Vidrio simple
- A demoler

SCHAEFFLER

COMPLEJO URBANA

DE
0.1

PLANO Demolición - planta
ESCALA 1 : 100
FECHA 02/06/2017
PROYECTISTA LS
NOTAS -

Todas las medidas se verificarán en obra.