



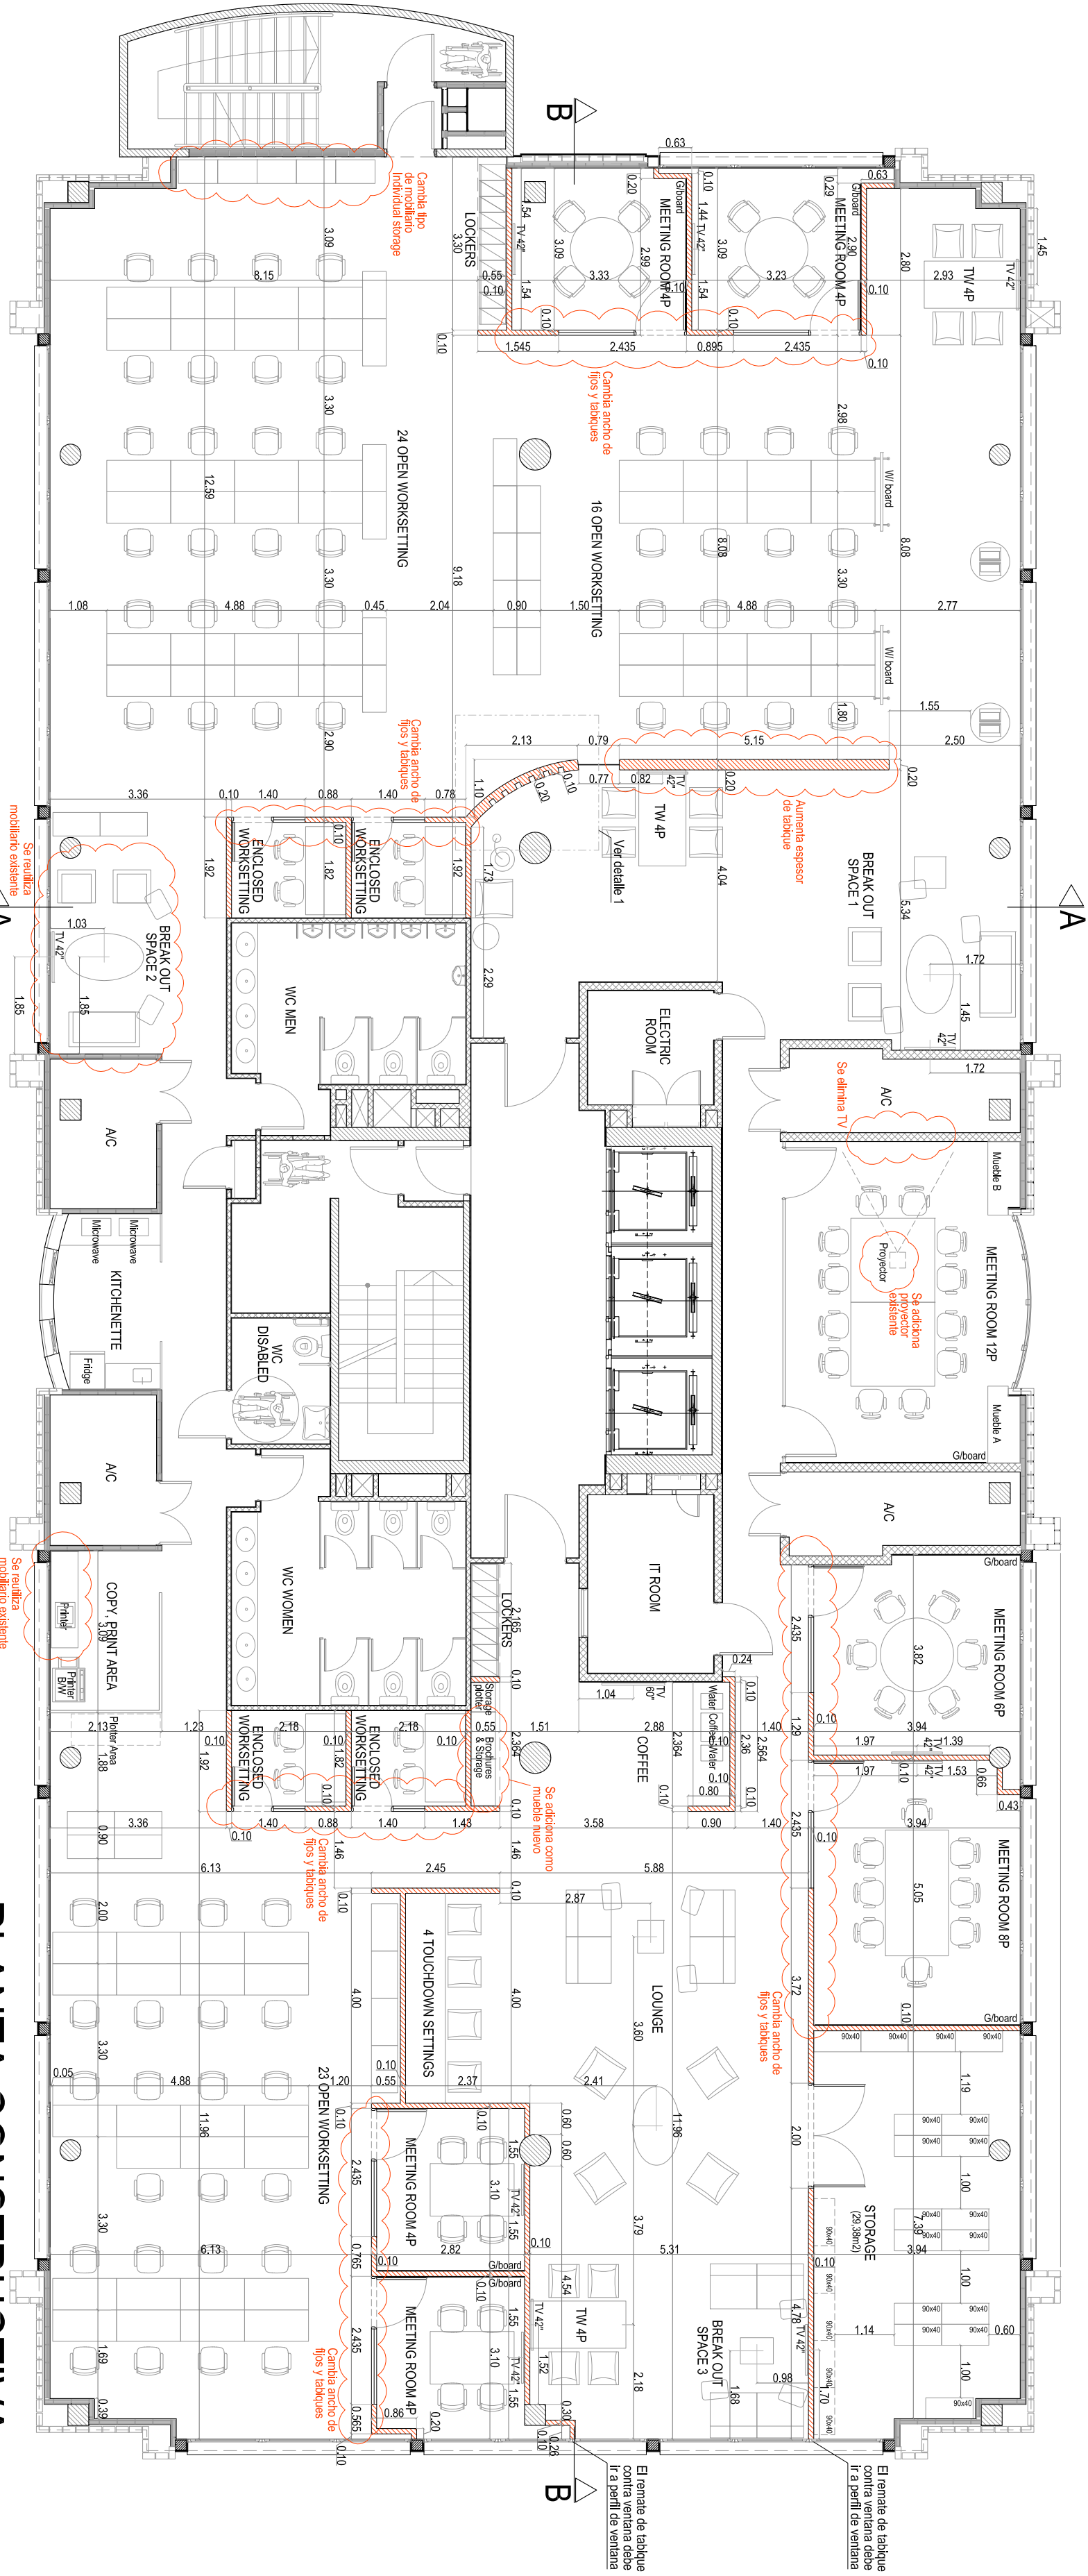


PLANTA CONSTRUCTIVA
PISO 4
ESC. 1:100


Cambia altura de tabique y se
adiciona nicho para luminarias

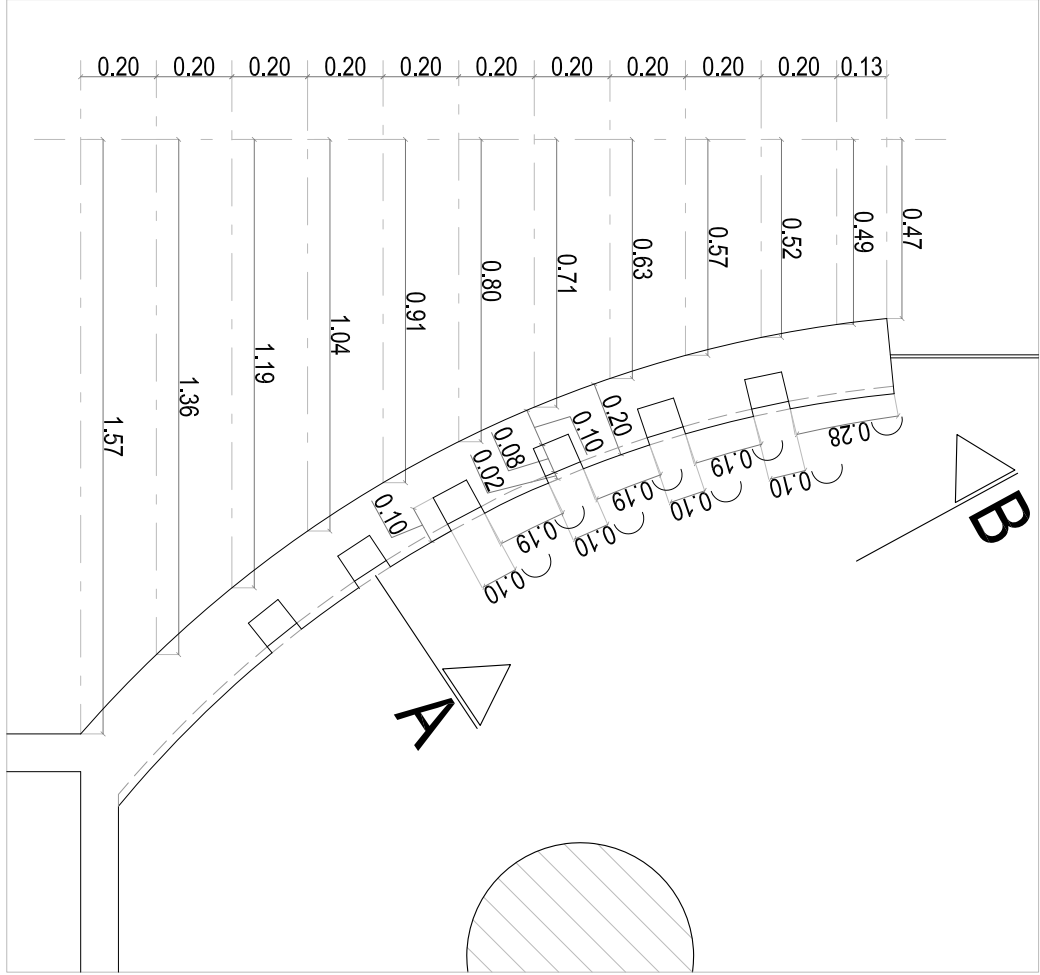

DET 1_TABIQUE CURVO
PLANTA
ESC. 1:20

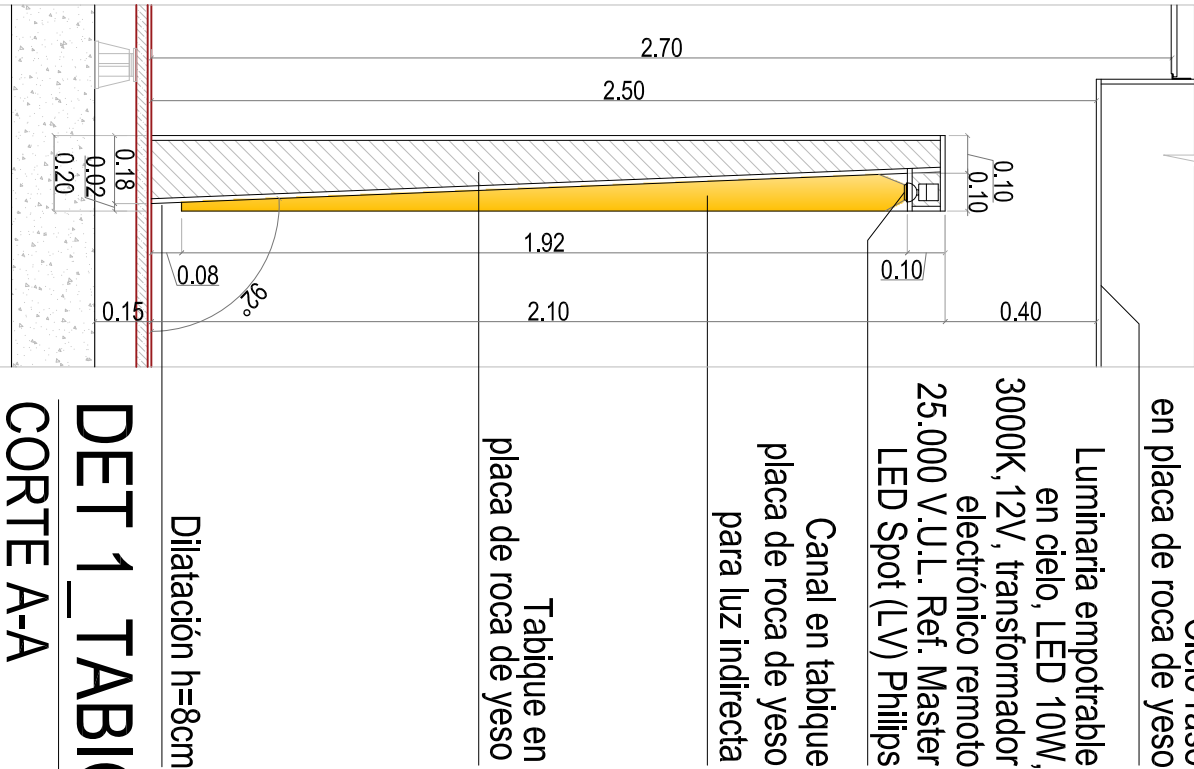

DET 1_TABIQUE CURVO
CORTE A-A
ESC. 1:20

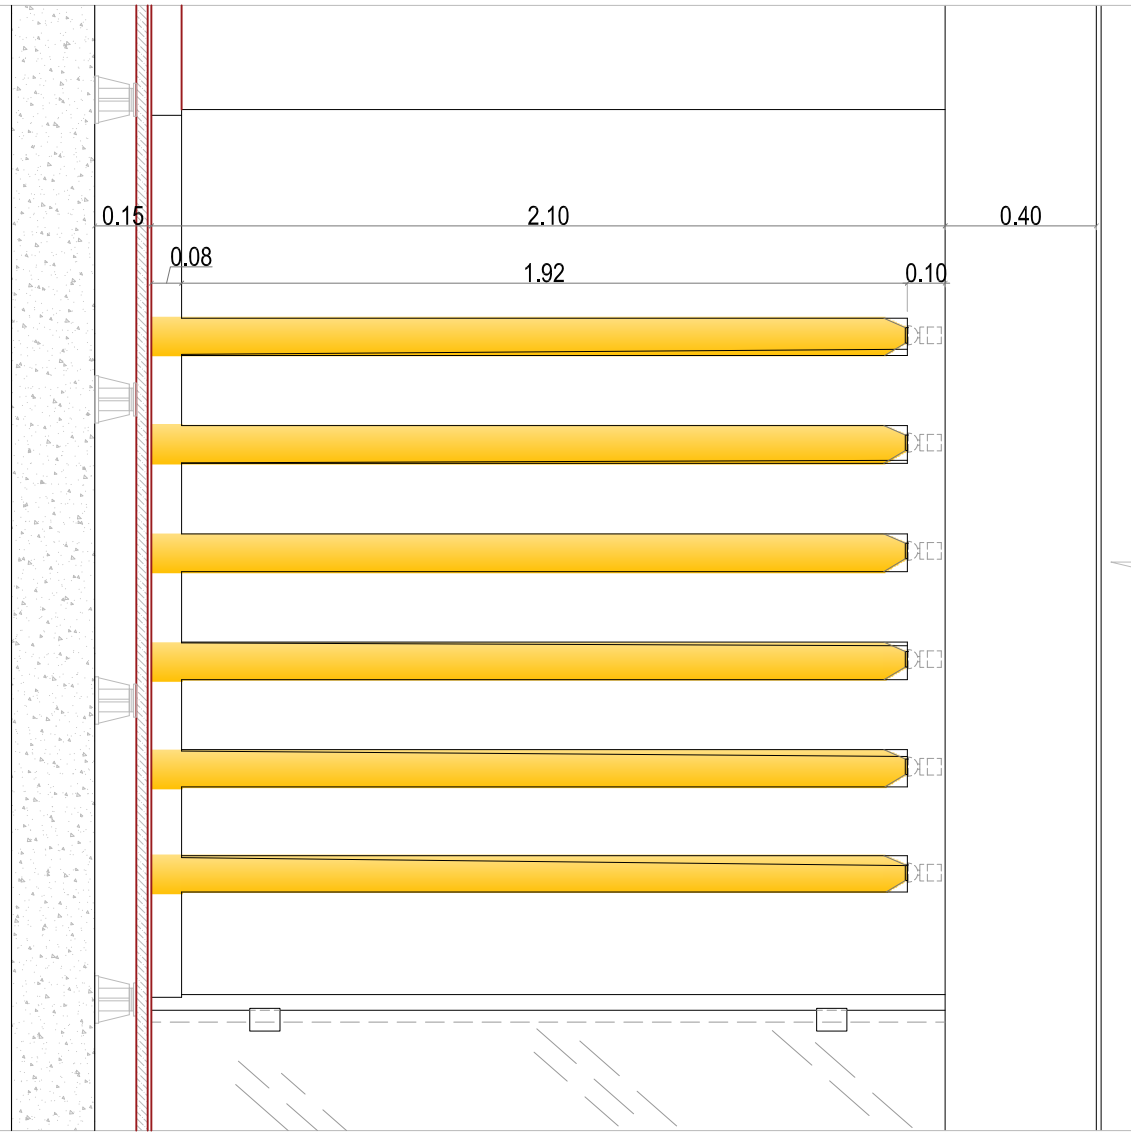

DET 1_TABIQUE CURVO
CORTE B-B
ESC. 1:20