

CUADRO DE PUERTAS Y DIVISIONES NUEVAS									
PISO	SIMBOLO	ESPACIO	TIPO	CANT.	SENTIDO	N° DE a (cm) h (cm) e (cm)	HOJA	MARCO	BISAGRA
Piso 4	P-04	- Storage	T1 Double batiente Laminada	1	Doble	200 210 10	Puerta doble hoja en madera laminada de alto impacto tipo técnica cada una de a=100cm.	Periferia en aluminio natural	Común
Piso 4	P-04	- Meeting Room 4P	T2 Batiente + filo, vidrio Tipo Acoustic Glass Partition	2 Derecha + Fijo	Puerta: 100 + 210 Fijo: 143.5	10	- 1 Puerta hoja sencilla acústica en vidrio laminado claro 4+4mm, de a=100cm - 1 Módulo fijo de a=143.5cm en vidrio laminado claro 4+4mm	Periferia en aluminio natural - Tipo	Común
Piso 4	P-04	- Endoced - Endoced working	T2 Batiente + filo, vidrio Tipo Acoustic Glass Partition	2 Derecha + Fijo	Puerta: 80 + 210 Fijo: 60	10	- 1 Puerta hoja sencilla acústica en vidrio laminado claro 4+4mm, de a=80cm - 1 Módulo fijo de a=80cm en vidrio laminado claro 4+4mm	Periferia en aluminio natural - Tipo	Común
Piso 4	P-04	- Endoced - Endoced working	T2 Batiente + filo, vidrio Tipo Acoustic Glass Partition	2 Izquierda + Fijo	Puerta: 80 + 210 Fijo: 60	10	- 1 Puerta hoja sencilla acústica en vidrio laminado claro 4+4mm, de a=80cm - 1 Módulo fijo, cada uno de a=80cm en vidrio laminado claro 4+4mm	Periferia en aluminio natural - Tipo	Común
Piso 4	P-04	- Meeting Room 4P	T2 Batiente + filo, vidrio Tipo Acoustic Glass Partition	4 Izquierda + Fijo	Puerta: 100 + 210 Fijo: 143.5	10	- 1 Puerta hoja sencilla acústica en vidrio laminado claro 4+4mm, de a=100cm - 2 Módulos fijos, cada uno de a=100cm en vidrio laminado claro 4+4mm	Periferia en aluminio natural - Tipo	Común
Piso 4	P-04	- Meeting Room 6P	T3 Fijo en Vidrio Templado	1 Fijo	1 78 210 0.8		1 Módulo fijo en vidrio templado, de a=78cm, e=8mm	Herraje de sujeción lateral en aluminio natural (4 un), anclados a tabique.	No tiene

Cambia altura y ancho de fijos.


CUADRO DE REVESTIMIENTOS DE VIDRIO (PIZARRAS) NUEVOS									
PISO	SIMBOLO	ESPACIO	CANT.	N° DE HOJAS	a (cm) h (cm) e (cm)	HOJA	HERRAJES	ACABADO	
Piso 4	Revest 04 Revest 04	Meeting room 4P	3	2	278 210 0,6	2 módulos fijos, cada uno de a=139cm en vidrio laminado claro 3+3mm.	Anclado a piso y tabique con "U" en aluminio embuelta.	Película total, color blanco	
Piso 4	Revest 04 Revest 04	Meeting room 4P	1	2	286 210 0,6	2 módulos fijos, cada uno de a=142cm en vidrio laminado claro 3+3mm.	Anclado a piso y tabique con "U" en aluminio embuelta.	Película total, color blanco	
Piso 4	Revest 04 Revest 04	Meeting room 4P	1	2	286 210 0,6	2 módulos fijos, cada uno de a=142cm en vidrio laminado claro 3+3mm.	Anclado a piso y tabique con "U" en aluminio embuelta.	Película total, color blanco	
Piso 4	Revest 04 Revest 04	Meeting room 8P	1	3	390 210 0,6	3 módulos fijos, cada uno de a=130cm en vidrio laminado claro 3+3mm.	Anclado a piso y tabique con "U" en aluminio embuelta.	Película total, color blanco	
Piso 4	Revest 04 Revest 04	Meeting room 6P	1	2	242 210 0,6	2 módulos fijos, cada uno de a=121cm en vidrio laminado claro 3+3mm.	Anclado a piso y tabique con "U" en aluminio embuelta.	Película total, color blanco	
Piso 4	Revest 04 Revest 04	Meeting room 12P	1	3	381 210 0,6	3 módulos fijos, cada uno de a=127cm en vidrio laminado claro 3+3mm.	Anclado a piso y tabique con "U" en aluminio embuelta.	Película total, color blanco	

NOTAS:

- a=alargo / h=alto / e=espesor
- Tipo Acoustic Glass Partition:
- Panel acústico de vidrio total.
- Vidrio : Doble, laminado de seguridad, Incoloro, espesor 3+3mm (con cámara de aire) Laminado de seguridad, Incoloro, espesor 4+4mm (sin cámara de aire).
- Estructura : 100% aluminio, con cauchos internos para sellado acústico.
- Verificar tamaños (ancho) de puertas, divisiones y revestimientos (pizarras), para transporte vertical interno en el edificio.
- Verificar vanos de tabiques para construcción de puertas, divisiones (cancelas) y revestimientos en vidrio (white board).

VINOLO TIPO


T1 FRANJAS VINOLO FROST

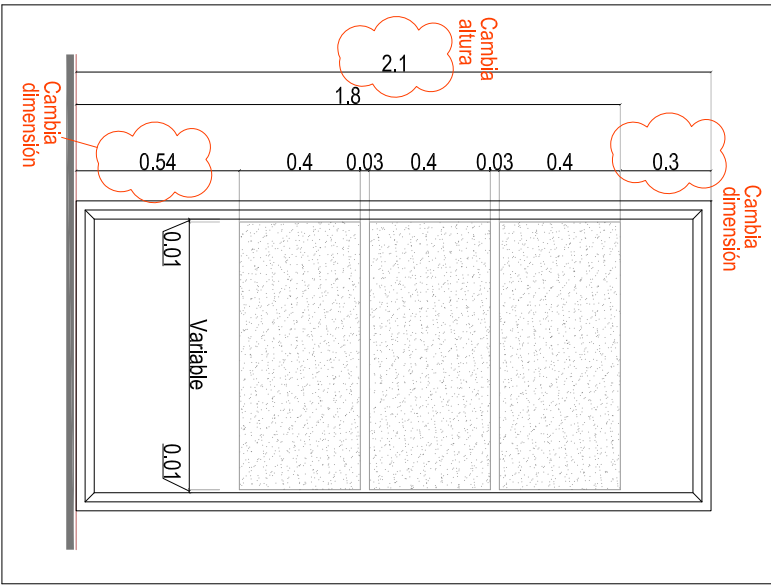


Los tabiques no llegan a cielo raso

VINOLO TIPO


PISO 4 ESC. 1.25

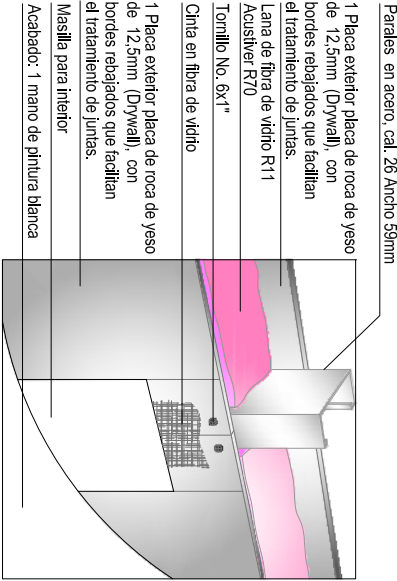

DETALLE TABIQUE EN PLACA DE ROCA DE YESO DETALLE TIPO ESC. 5N

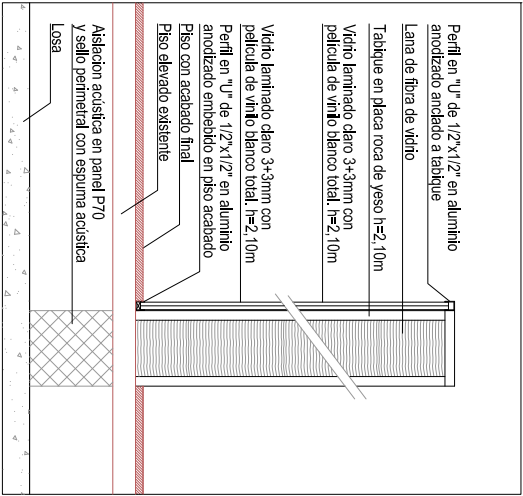

ANCLAJE DE (PIZARRAS) REVESTIMIENTOS DE VIDRIO LAMINADO 3+3mm CON "U" EN ALUMINIO DETALLE TIPO 1 ESC. 1:10

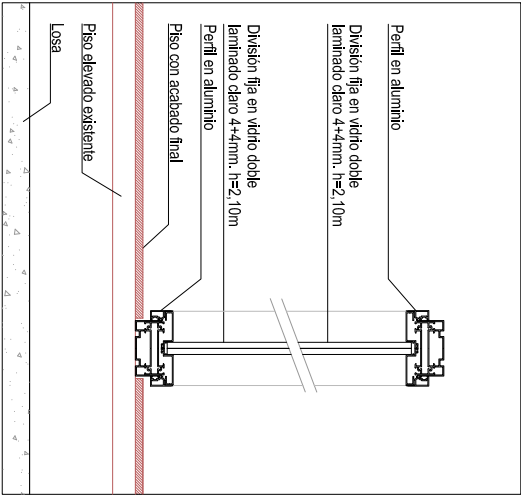

DIVISION ACÚSTICA VIDRIO LAMINADO 4+4mm (ACOUSTIC GLASS PARTITIONS) DETALLE TIPO 2 ESC. 1:10

PHILIPS

ARGENTINA BIENOS AIRES

CASTELLANOS CASTRO ARQUITECTURA

CONFIDENCIAL

DESARROLLO DEL PROYECTO.

DESARROLLO DEL PROYECTO.

DESARROLLO DEL PROYECTO.

LOGO CONSTRUCTOR

DESARROLLO DEL PROYECTO.

LOGO AREA TECNICA

DESARROLLO DEL PROYECTO.

OBSERVACIONES:

- Verificar todas las medidas en obra.
- Ver notas generales (Plano G01)

REVISIONES:	N° REV./FECHA:
Revisión No. 01	15/04/2017

CONTENIDO:

PUERTAS Y DIVISIONES TIPO VINOLO TIPO
DETALLES DE ANCLAJE Y TABIQUE EN PLACA DE ROCA DE YESO PISO 4

ESCALA: INDICADA @ A2

FECHA: 15 JUNIO 2017

DISEÑO: ARO GINA CORREA

ARCHIVO: ARO_CD1_Indicados_Puertas_Divisiones_Puertas_Buenos Aires_Proj_1400

PLANO No.: A-04b de 15

ARG-BA-4-2-06-CD1