


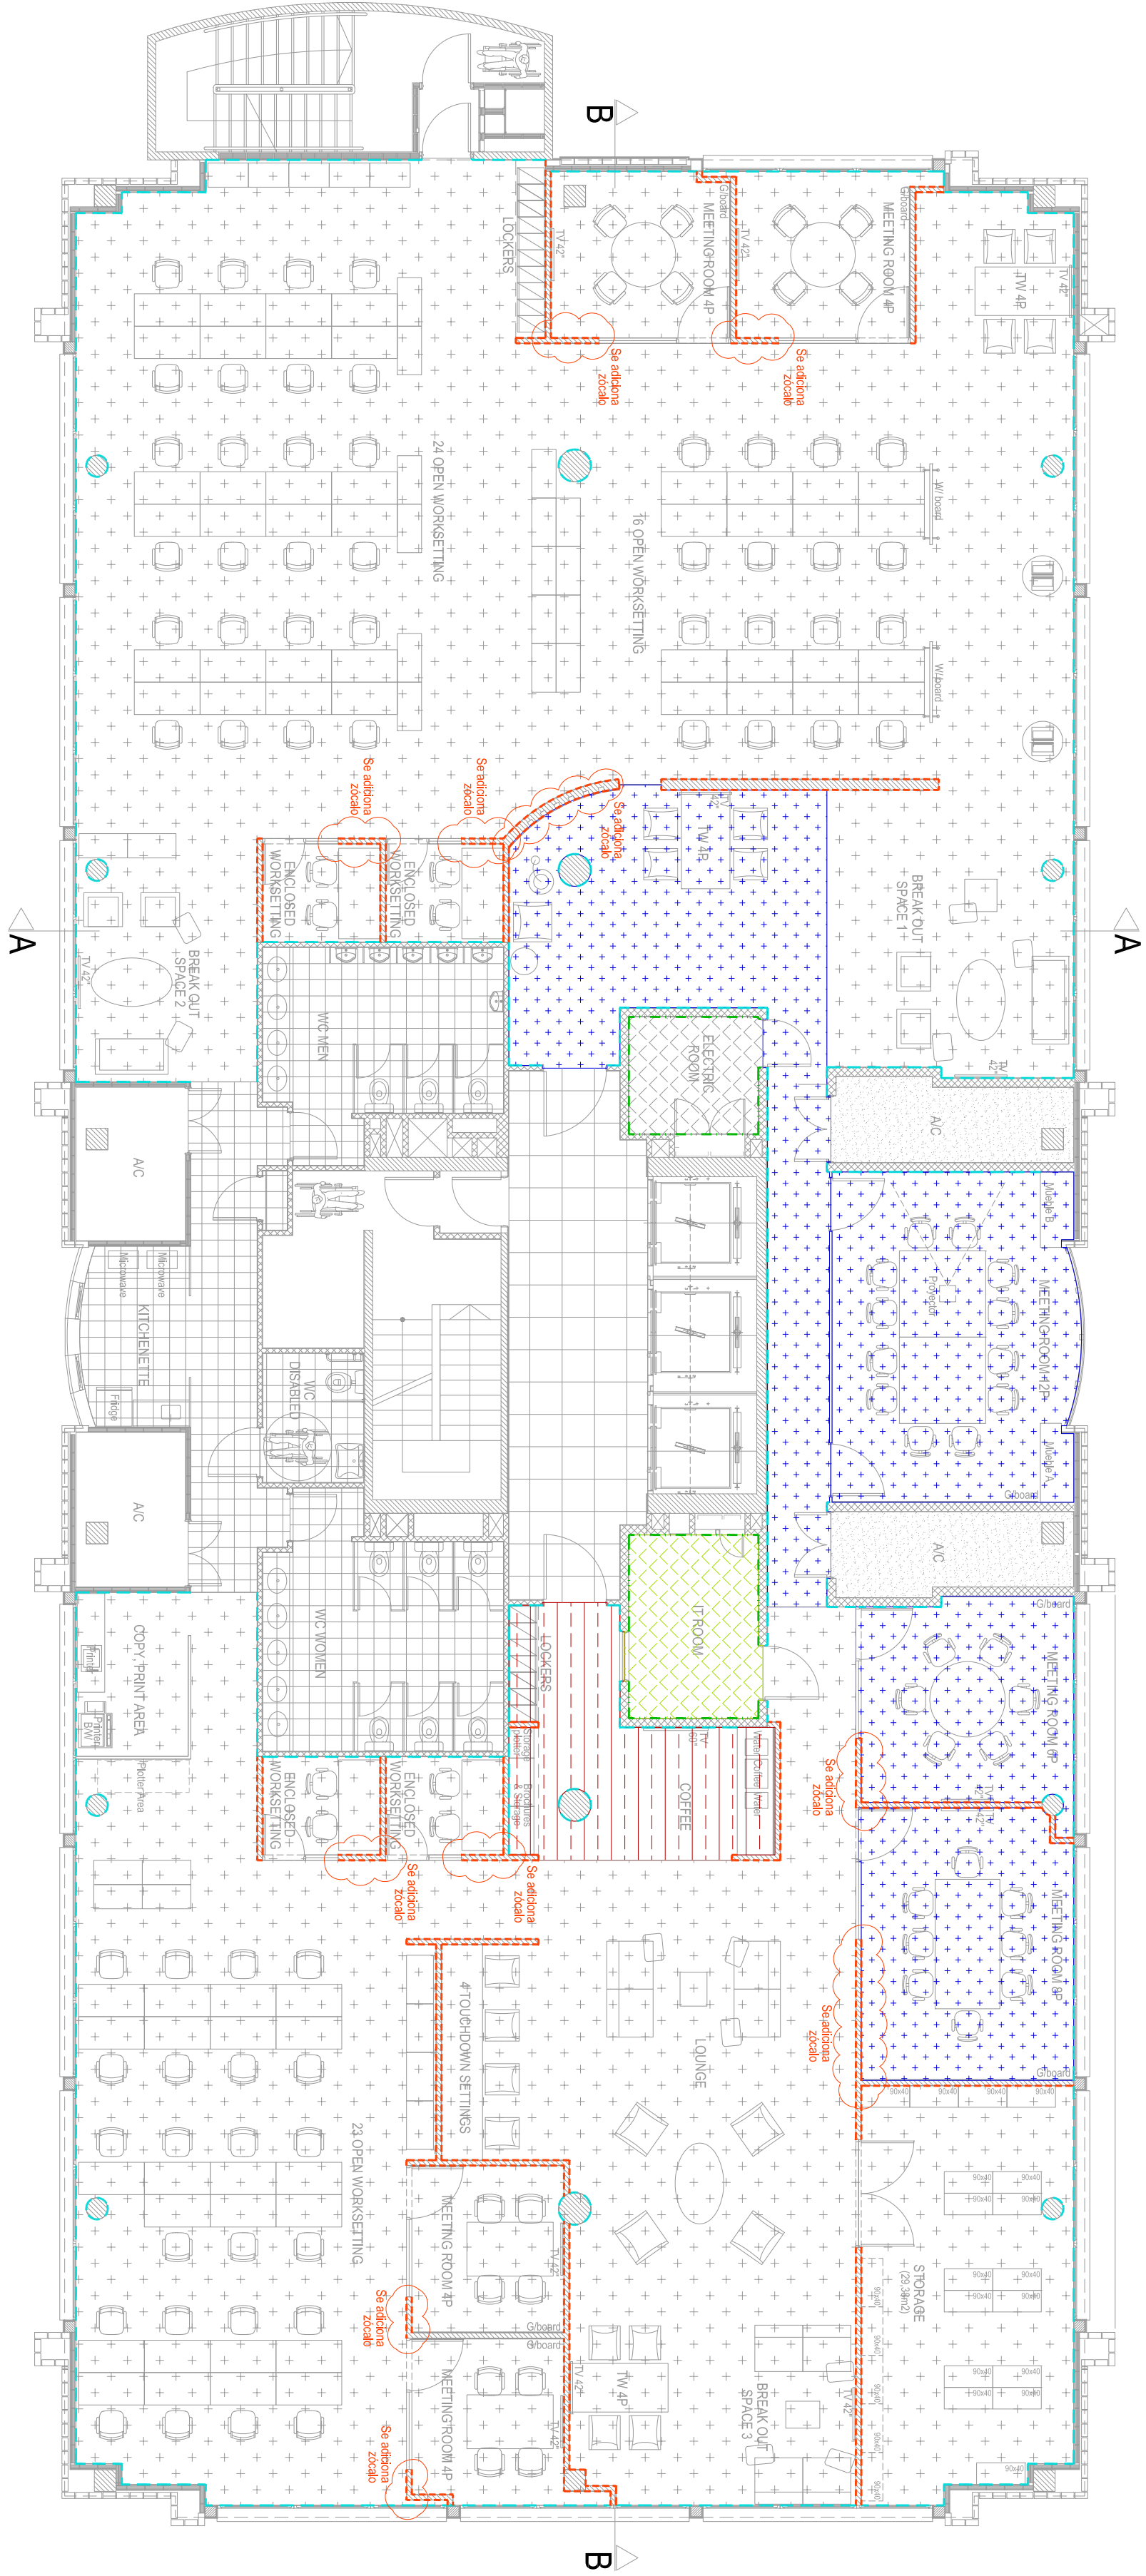

PLANTA PISOS Y ZOCALO
PISO 4
ESC. 1:100

ACABADO DE PISOS	
ITEM	ESPECIFICACION
+	Piso técnico / Almontra EXISTENTE.
++	Almontra, Baldosas de almontra, Ref. Interface / Modelo Work / Color Charcoal / 50x50cm. (SOLO BALDOSAS)
---	Vitrilo tipo madera, Ref. Forum Emperador, para piso técnico existente.
---	Reposición de baldosas en mal estado de piso técnico antiestático, Ref. Igual al existente.
---	Piso técnico antiestático. EXISTENTE.
---	Piso porcelanato 60x60. EXISTENTE.
---	Piso porcelanato 30x30. EXISTENTE.
---	Piso cemento alisado. EXISTENTE.

ACABADO DE ZOCALOS	
ITEM	ESPECIFICACION
---	Zocalo en madera, acabado color blanco. NUEVO (Igual a existente en sitio)
---	Zocalo en madera, acabado color blanco. EXISTENTE.
---	Zocalo en Vitrilo gris. EXISTENTE.

NOTAS
Adecuar Piso Técnico, para instalación de nuevos tabiques a losa.

NOTAS
Los nuevos tabiques se instalan sobre el piso técnico elevado existente.

Se elimina nota.

Reemplaza nota eliminada.