


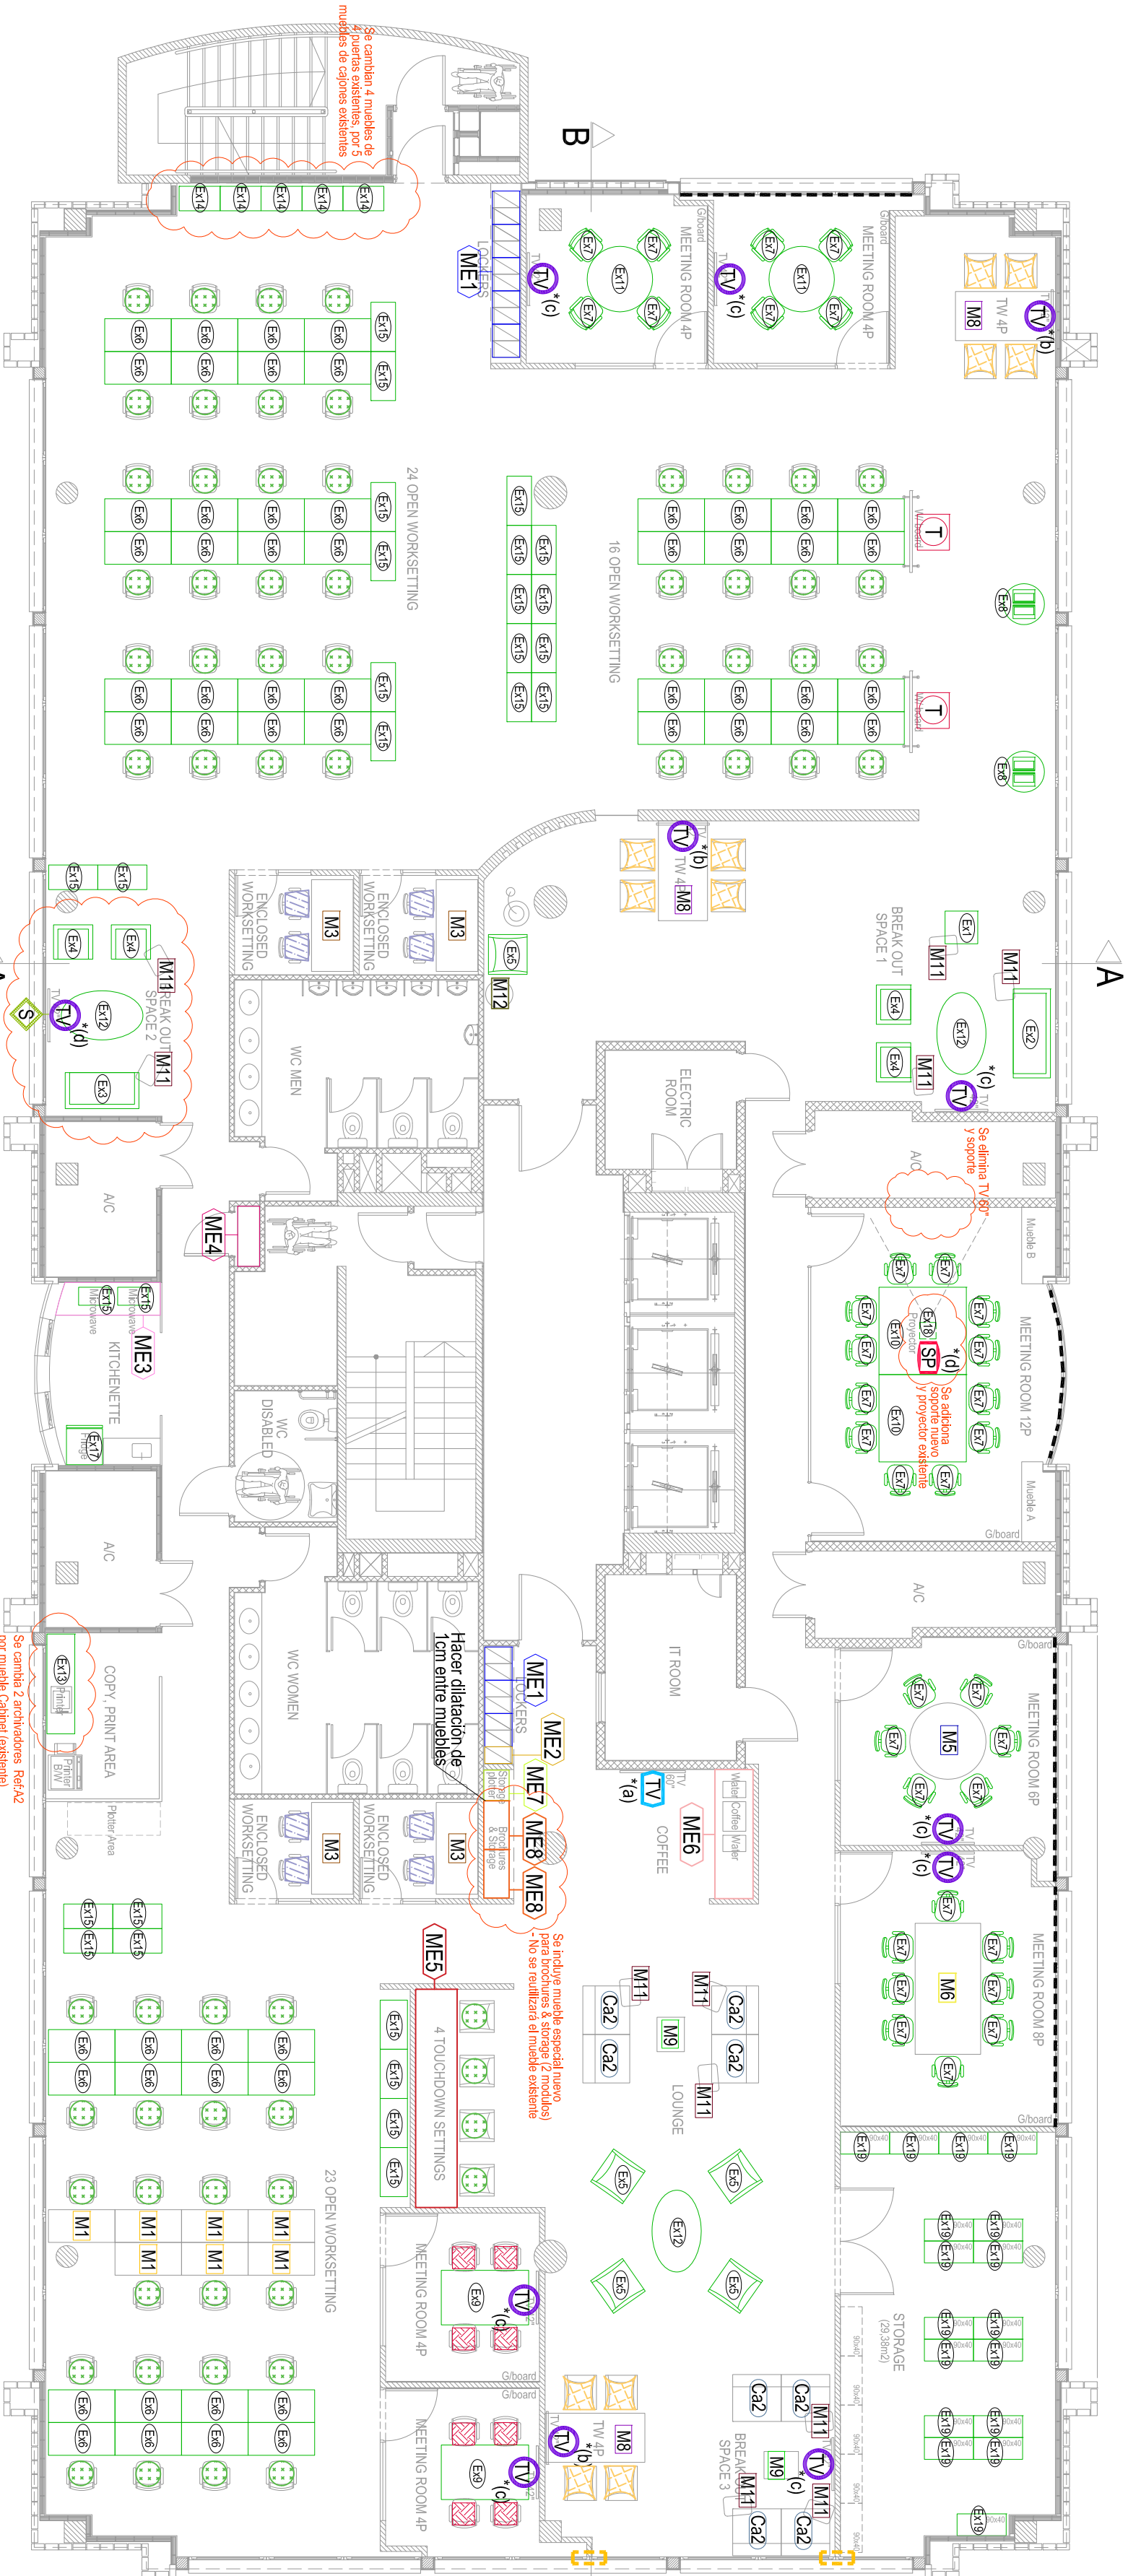

PLANTA MOBILIARIO

PISO 4

ESC. 1:100

Mobiliario existente reubicado. Ver cuadro adjunto.

ITEM	ESPECIFICACION	DIMENSION (cm) (h) x (a) x (p)	CANT.
M1	Estación de trabajo, igual a las existentes. Confirmar especificaciones y referencia en sitio	75 x 122 x 60	7 un
M3	Estación de trabajo / Herman Miller / Everywhere Tables	75 x 168 x 76	4 un
M5	Mesa redonda auxiliar bajo / Herman Miller / Everywhere Tables	Ø140 x h=75	1 un
M6	Mesa de reuniones / Herman Miller / Eames Table con groomet.	75 x 240 x 120	1 un
M8	Mesa de reuniones / Herman Miller / Hefling Table / con groomet.	110 x 182 x 91	3 un
M9	Mesa baja rectangular / Herman Miller / Wind Table by Global Office	30 x 63 x 50	2 un
M11	Mesa auxiliar para laptop. Ref: Plex Table / Herman Miller.	64.5 x 64.5	11 un
M12	Mesa baja auxiliar redonda, superficie en MDF Color TID	Ø45 x h=54	1 un

ITEM	ESPECIFICACION	DIMENSION (cm) (h) x (a) x (p)	CANT.
TV	Televisor Philips Led 60" + soporte de pared	"(a) Altura de TV a 175cm de piso acabado a eje de TV.	2 un
TV	Televisor Philips Led 42" + soporte de pared	"(b) Altura de TV a 145cm de piso acabado a eje de TV.	12 un
TV	Televisor Philips Led 42" + soporte de pared	"(c) Altura de TV a 130cm de piso acabado a eje de TV.	1 un
TV	Televisor Philips Led 42" + soporte de pared	"(d) Altura de soporte de TV y proyector a cable raso (h=250cm)	1 un

ITEM	ESPECIFICACION	DIMENSION (cm) (h) x (a) x (p)	CANT.
T	Pizarra blanca móvil. Ref. Herman Miller Mobile Easels o similar	195 x 152 x 56	2 un

ITEM	ESPECIFICACION	DIMENSION (cm) (h) x (a) x (p)	CANT.
A2	Gabinete metálico de archivo, pintura blanca sobre acero de suave textura. 2 puertas independientes con llave, 2 entepisos internos ajustables.	75 x 75 x 50	2 un

ITEM	ESPECIFICACION	DIMENSION (cm) (h) x (a) x (p)	CANT.
EX1	Oficina en cuero negro	50 x 60 x 60 aprox	1 un
EX2	TIPO A= Silón LC 2 cuerpos en cuero negro y estructura cromada.	- x 163 x 68	1 un
EX3	TIPO B= Silón LC un cuerpo.	- x 135 x 66	4 un
EX4	TIPO C= Silón cocoyril en cuero chocolate con base cromada	- x 72 x 66	5 un
EX5	Estación de trabajo, solo superficie. (adaptación de escritorios existentes por la empresa Archivos activos, según requerimientos)	75 x 122 x 60	56 un
EX6	Silla Novac con regulador en altura, respaldo de malla y asiento tapizado.	108 x Ø70	2 un
EX7	Mesa Tulip liguera color blanco.	- x 160 x 100	2 un
EX8	Mesa de reunión rectangular en melamina color blanco con patas metálicas color gris y con accesorio eléctrico.	- x 160 x 160	2 un
EX9	Mesa de reunión rectangular en melamina color blanco con patas metálicas color gris y con accesorio eléctrico.	- x 160 x 160	2 un
EX10	Mesa de reunión circular en melamina blanca con patas metálicas color gris y con accesorio eléctrico.	48 x 150 x 90	2 un
EX11	NO tiene accesorio eléctrico - ADICIONAR GROOMET	73 x 183 x 51	3 un
EX12	Tipo A= Mesa tulip ovalada liguera color blanco baja.	90 x 75 x 45	5 un
EX13	Cabinet, W/ drawers or doors. Reutilizar los de cajones y completar con los de puertas.	162 x 90 x 45	25 un
EX14	Horno microondas		2 un
EX15	Heraera		1 un
EX16	Proyector de video		2 un
EX17	Estanteria metálica para almacenaje	200 x 90 x 40	17 un

ITEM	ESPECIFICACION	DIMENSION (cm) (h) x (a) x (p)	CANT.
ME1	Módulo de Lockers doble con acabado laminado blanco. Ver detalle en plano A-11	200 x 61 x 50	8 un
ME2	Módulo de Lockers sencillo con acabado laminado blanco. Ver detalle en plano A-11	200 x 31 x 50	1 un
ME3	Mueble Kitchentete, módulo bajo. Ver detalle en plano A-12	85 x 191 x 60	1 un
ME4	Esquemas fijos andados al tabique. Juntados a los existentes. Confirmar especificaciones en sitio	110 x 40	3 un
ME5	Superficie recta de trabajo, andada a tabique, acabado laminado color blanco. Insistida cara superior a 14cm del piso acabado. Ver detalles en plano A-13	5 x 400 x 76	1 un
ME6	Mueble Cocina, módulo bajo. Ver detalle en plano A-13	85 x 236 x 60	1 un
ME7	Mueble de almacenamiento de insumos - Piletar. Ver detalle en plano A-11	210 x 57 x 46	1 un
ME8	Mueble pajarera para broche & storage. Ver detalle en plano A-11	210 x 89 x 46	2 un











MISAS			
ITEM	ESPECIFICACION	DIMENSION (cm) (h) x (a) x (p)	CANT.
M1	Escaño de trabajo. Igual a los existentes. Confirmar especificaciones y referencia en sitio	75 x 122 x 60	7 un
M2	Escaño de trabajo / Herman Miller / Everywhere Tables	75 x 168 x 76	4 un
M3	Mesa redonda auxiliar baja / Herman Miller / Everywhere Tables	Ø140 x h=75	1 un
M4	Mesa de reuniones / Herman Miller / Eames Table / con groomet.	75 x 240 x 120	1 un
M5	Mesa de reuniones / Herman Miller / Hotelling Table / con groomet.	110 x 162 x 91	3 un
M6	Mesa baja rectangular / Herman Miller / Wind Table by Global Office	30 x 63 x 50	2 un
M7	Mesa auxiliar para laptop. Ref: Plex Table / Herman Miller.	64.5 x 64.5	11 un
M8	Mesa baja auxiliar redonda, superficie en MDF color BDB	Ø43 x h= 54	1 un
M9	Ref: Nelson Pedestal Table / Herman Miller.		

DISPOSITIVOS ELECTRONICOS			
ITEM	ESPECIFICACION	CANT.	OBSERVACIONES
T1	Televisor Phillips Led 60" + soporte de pared	2 un	* (a) Altura de TV a 115cm de piso acabado a eje de TV.
T2	Televisor Phillips Led 42" + soporte de pared	12 un	(b) Altura de TV a 145cm de piso acabado a eje de TV.
T3	Soporte de techo para tv de 42"	1 un	(c) Altura de TV a 130cm de piso acabado a eje de TV.
T4	Soporte de techo para proyector existente. Verificar referencia de proyector.	1 un	(d) Altura de soporte de TV y proyector a cielo raso (h=250cm)

Se anclan

TABLEROS			
ITEM	ESPECIFICACION	DIMENSION (cm) (h) x (a) x (p)	CANT.
T5	Pizarra blanco moil. Ref: Herman Miller Mobile Easels o similar	195 x 152 x 56	2 un

MUEBLES DE ARCHIVO Y OTROS			
ITEM	ESPECIFICACION	DIMENSION (cm) (h) x (a) x (p)	CANT.
O1	Gabinete metálico de archivo, pintura blanca sobre acero de suave textura, 2 puertas independientes con llave, 2 antepechos internos ajustables.	75 x 75 x 50	2 un