


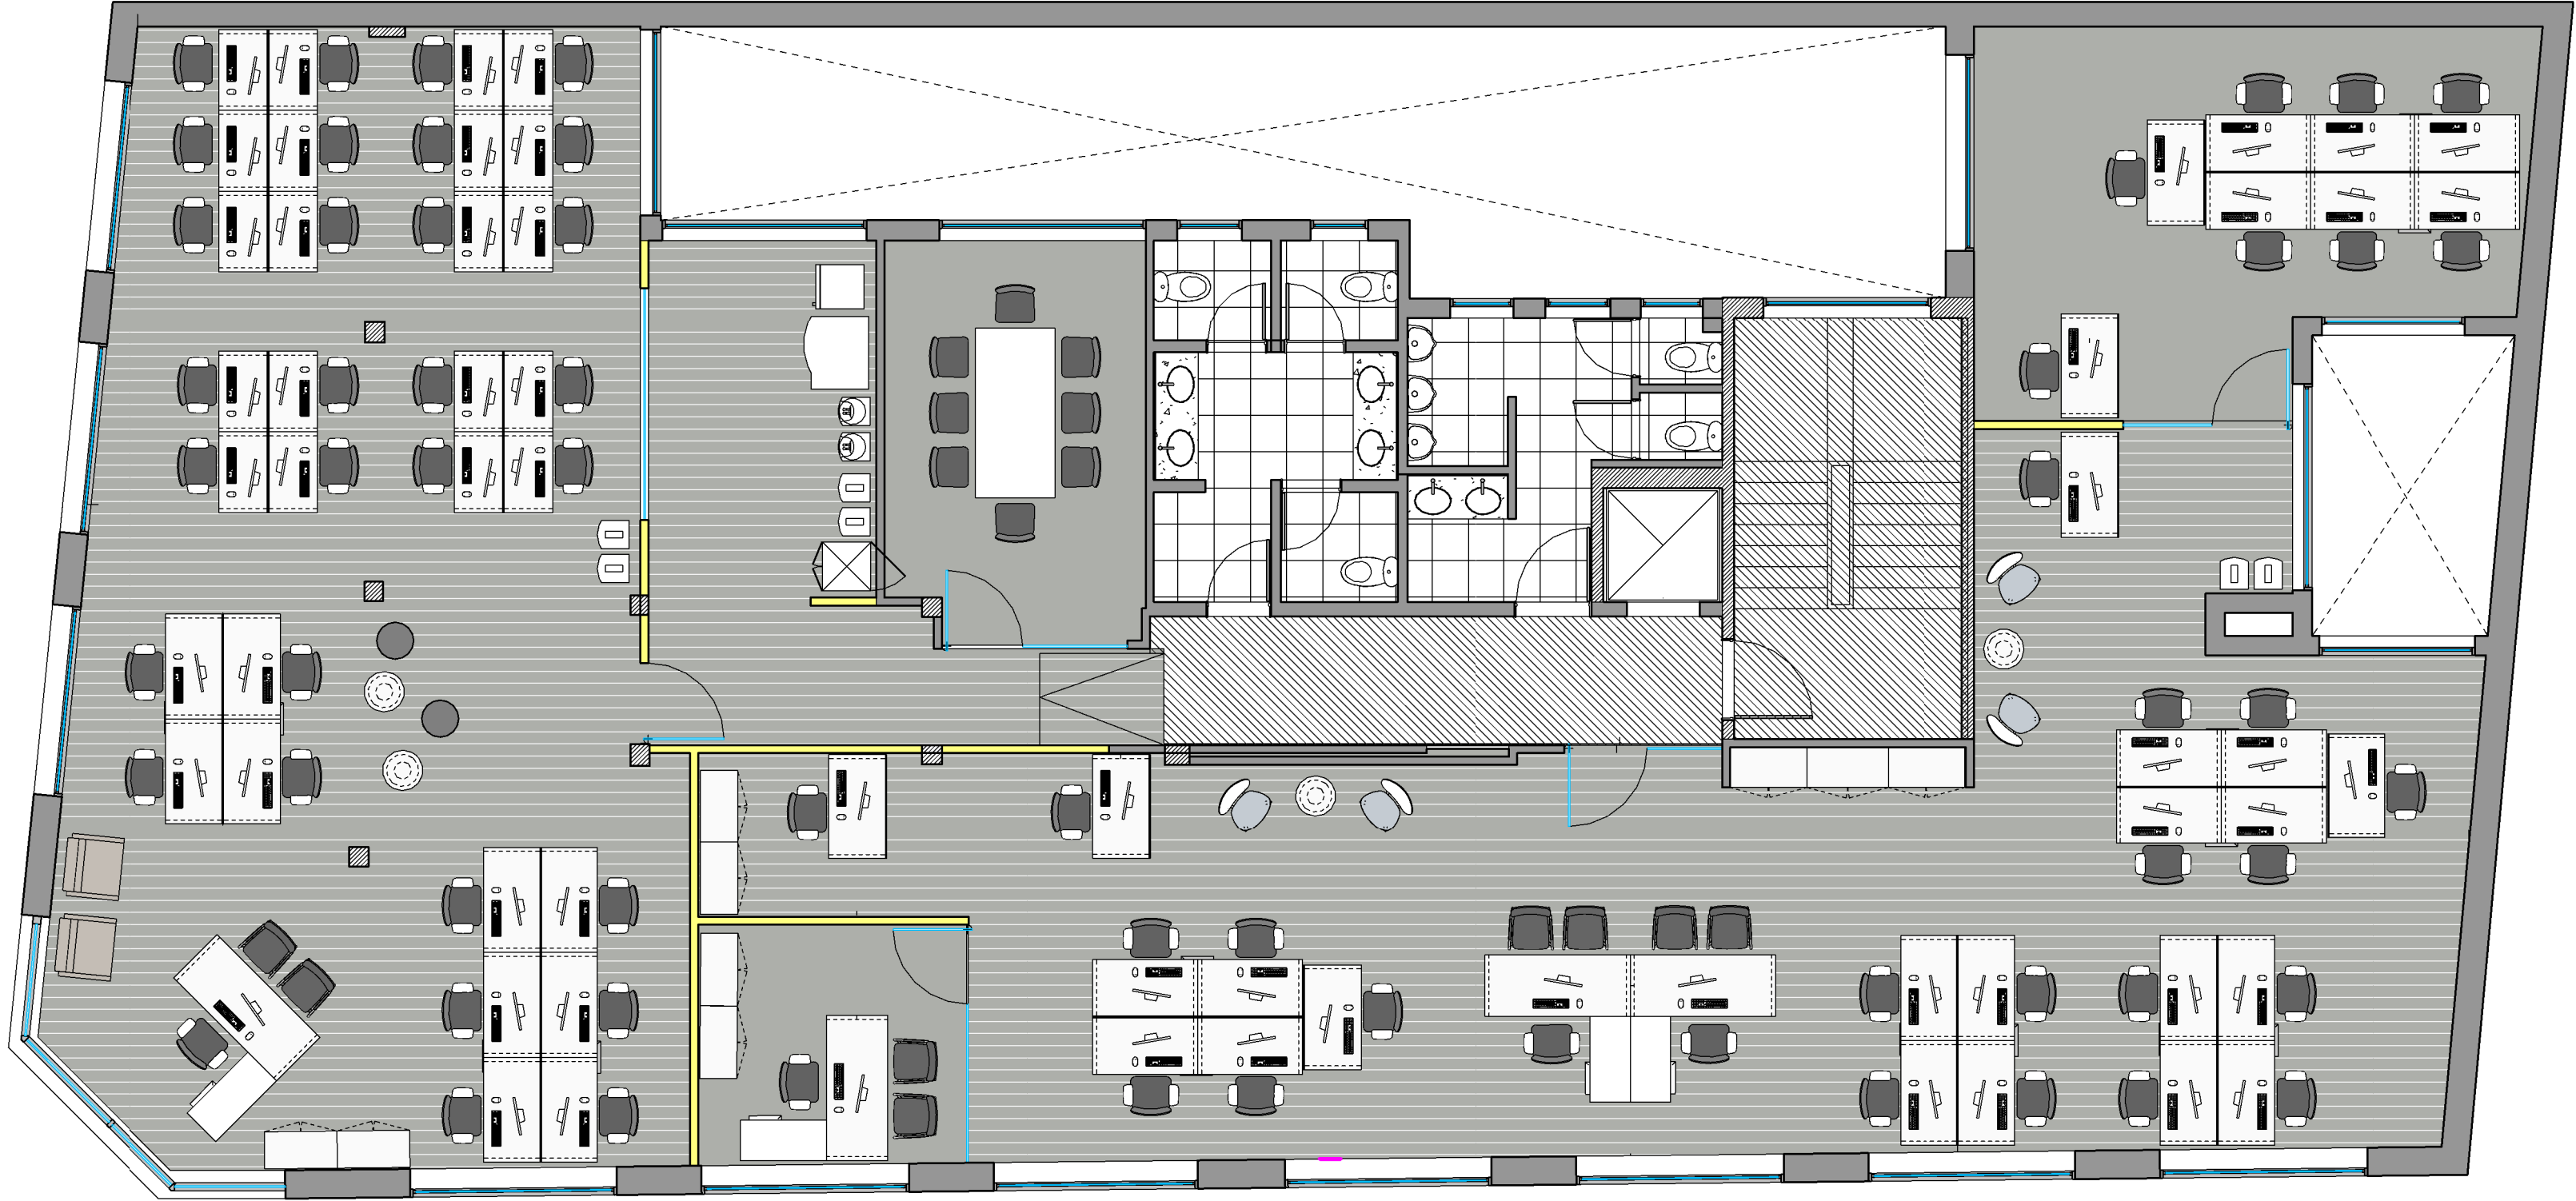

REFERENCIAS TABIQUERÍA

- TABIQUE DURLOCK
- VIDRIO SIMPLE
- ESTRUCTURA DE HªA* EXISTENTE
- MURO EXISTENTE
- SECTOR SIN INTERVENCIÓN

PRISMA

MEDIOS DE PAGO

AV.CORRIENTES 1516

AR
2.1

PLANO 2ºPISO - LAYOUT
ESCALA 1 : 75
FECHA AGOSTO 2017

PLANOS CONFORMES A OBRA

El proyecto y el diseño indicados en este plano son propiedad intelectual de Contract S.A. Está prohibida su utilización total o parcial sin la expresa autorización escrita de la empresa.

contract
workplaces

Manuel Ugarte 1665 - Piso 5
Buenos Aires - Argentina
Tel: +54 11 3220-3500
info@contract.com.ar
www.contractworkplaces.com