


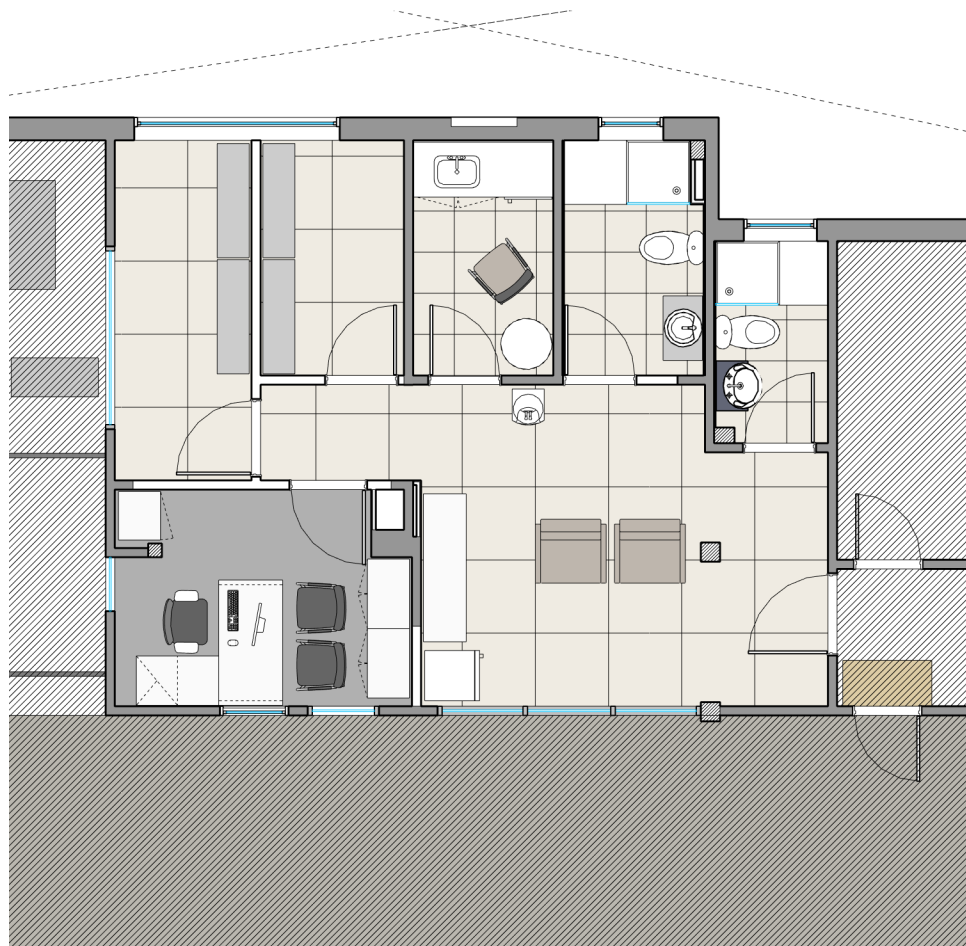

REFERENCIAS TABIQUERÍA

- TABIQUE DURLOCK
- VIDRIO SIMPLE
- ESTRUCTURA DE H"A EXISTENTE
- MURO EXISTENTE
- SECTOR SIN INTERVENCIÓN

PRISMA

MEDIOS DE PAGO

AV. CORRIENTES 1516

AR
4.1

PLANO 4°PISO - LAYOUT
 ESCALA 1 : 50
 FECHA SEPTIEMBRE 2017

PLANOS CONFORMES A OBRA.

El proyecto y el diseño indicados en este plano son propiedad intelectual de Contract S.A. Está prohibida su utilización total o parcial sin la expresa autorización escrita de la empresa.

contract
workplaces

Manuel Ugarte 1665 - Piso 5
 Buenos Aires - Argentina
 Tel: +54 11 3220-3500
 info@contract.com.ar
 www.contractworkplaces.com