
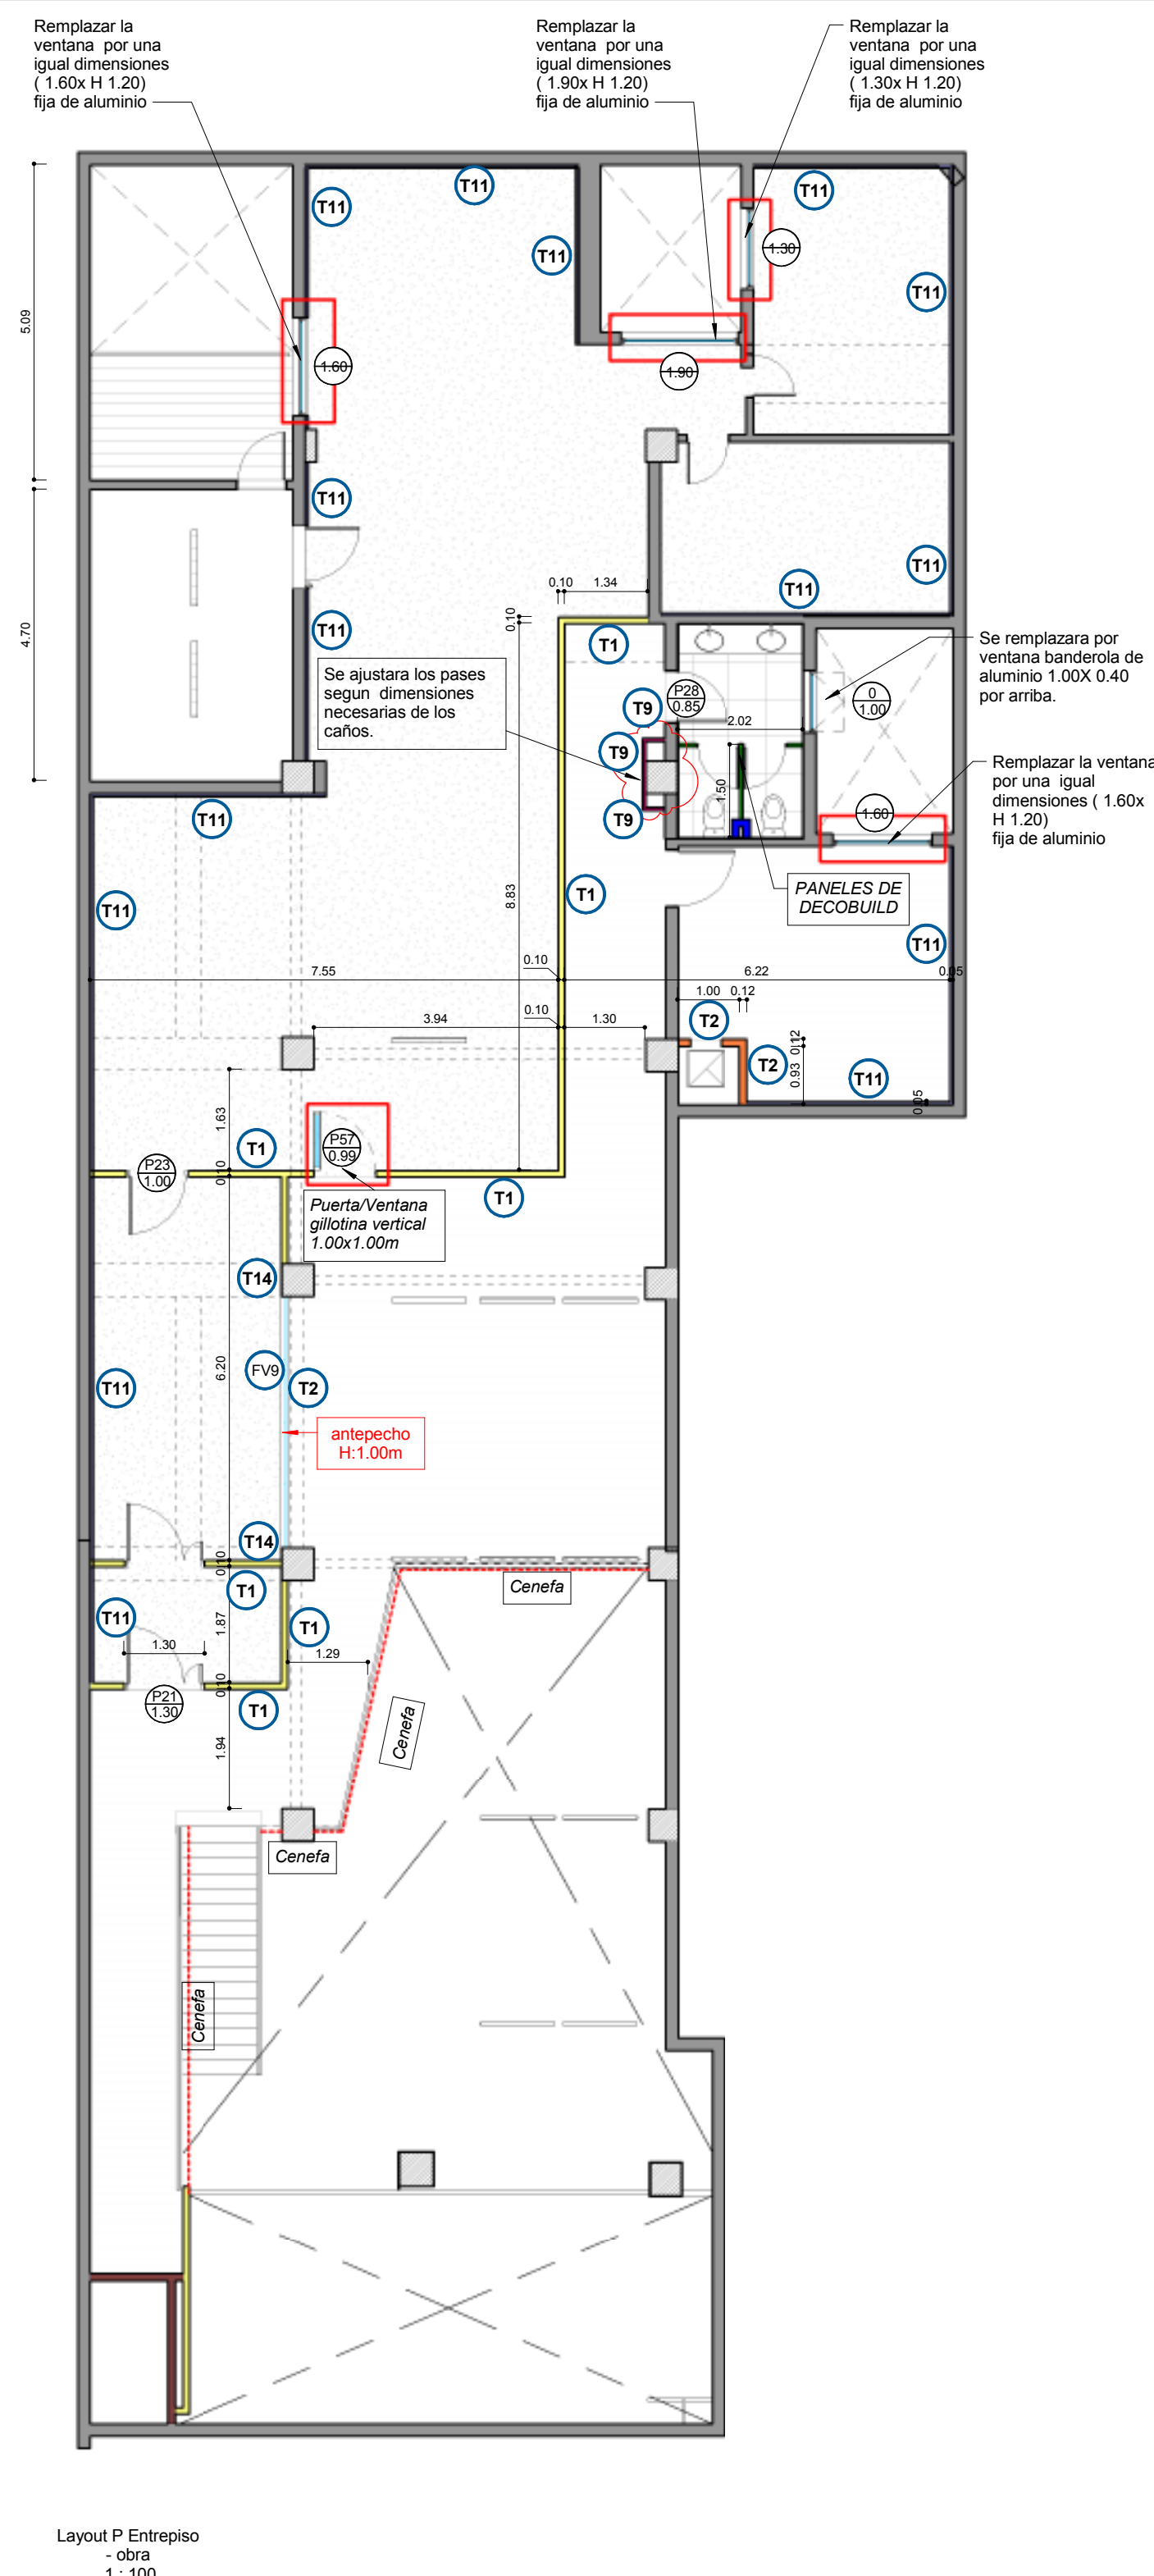
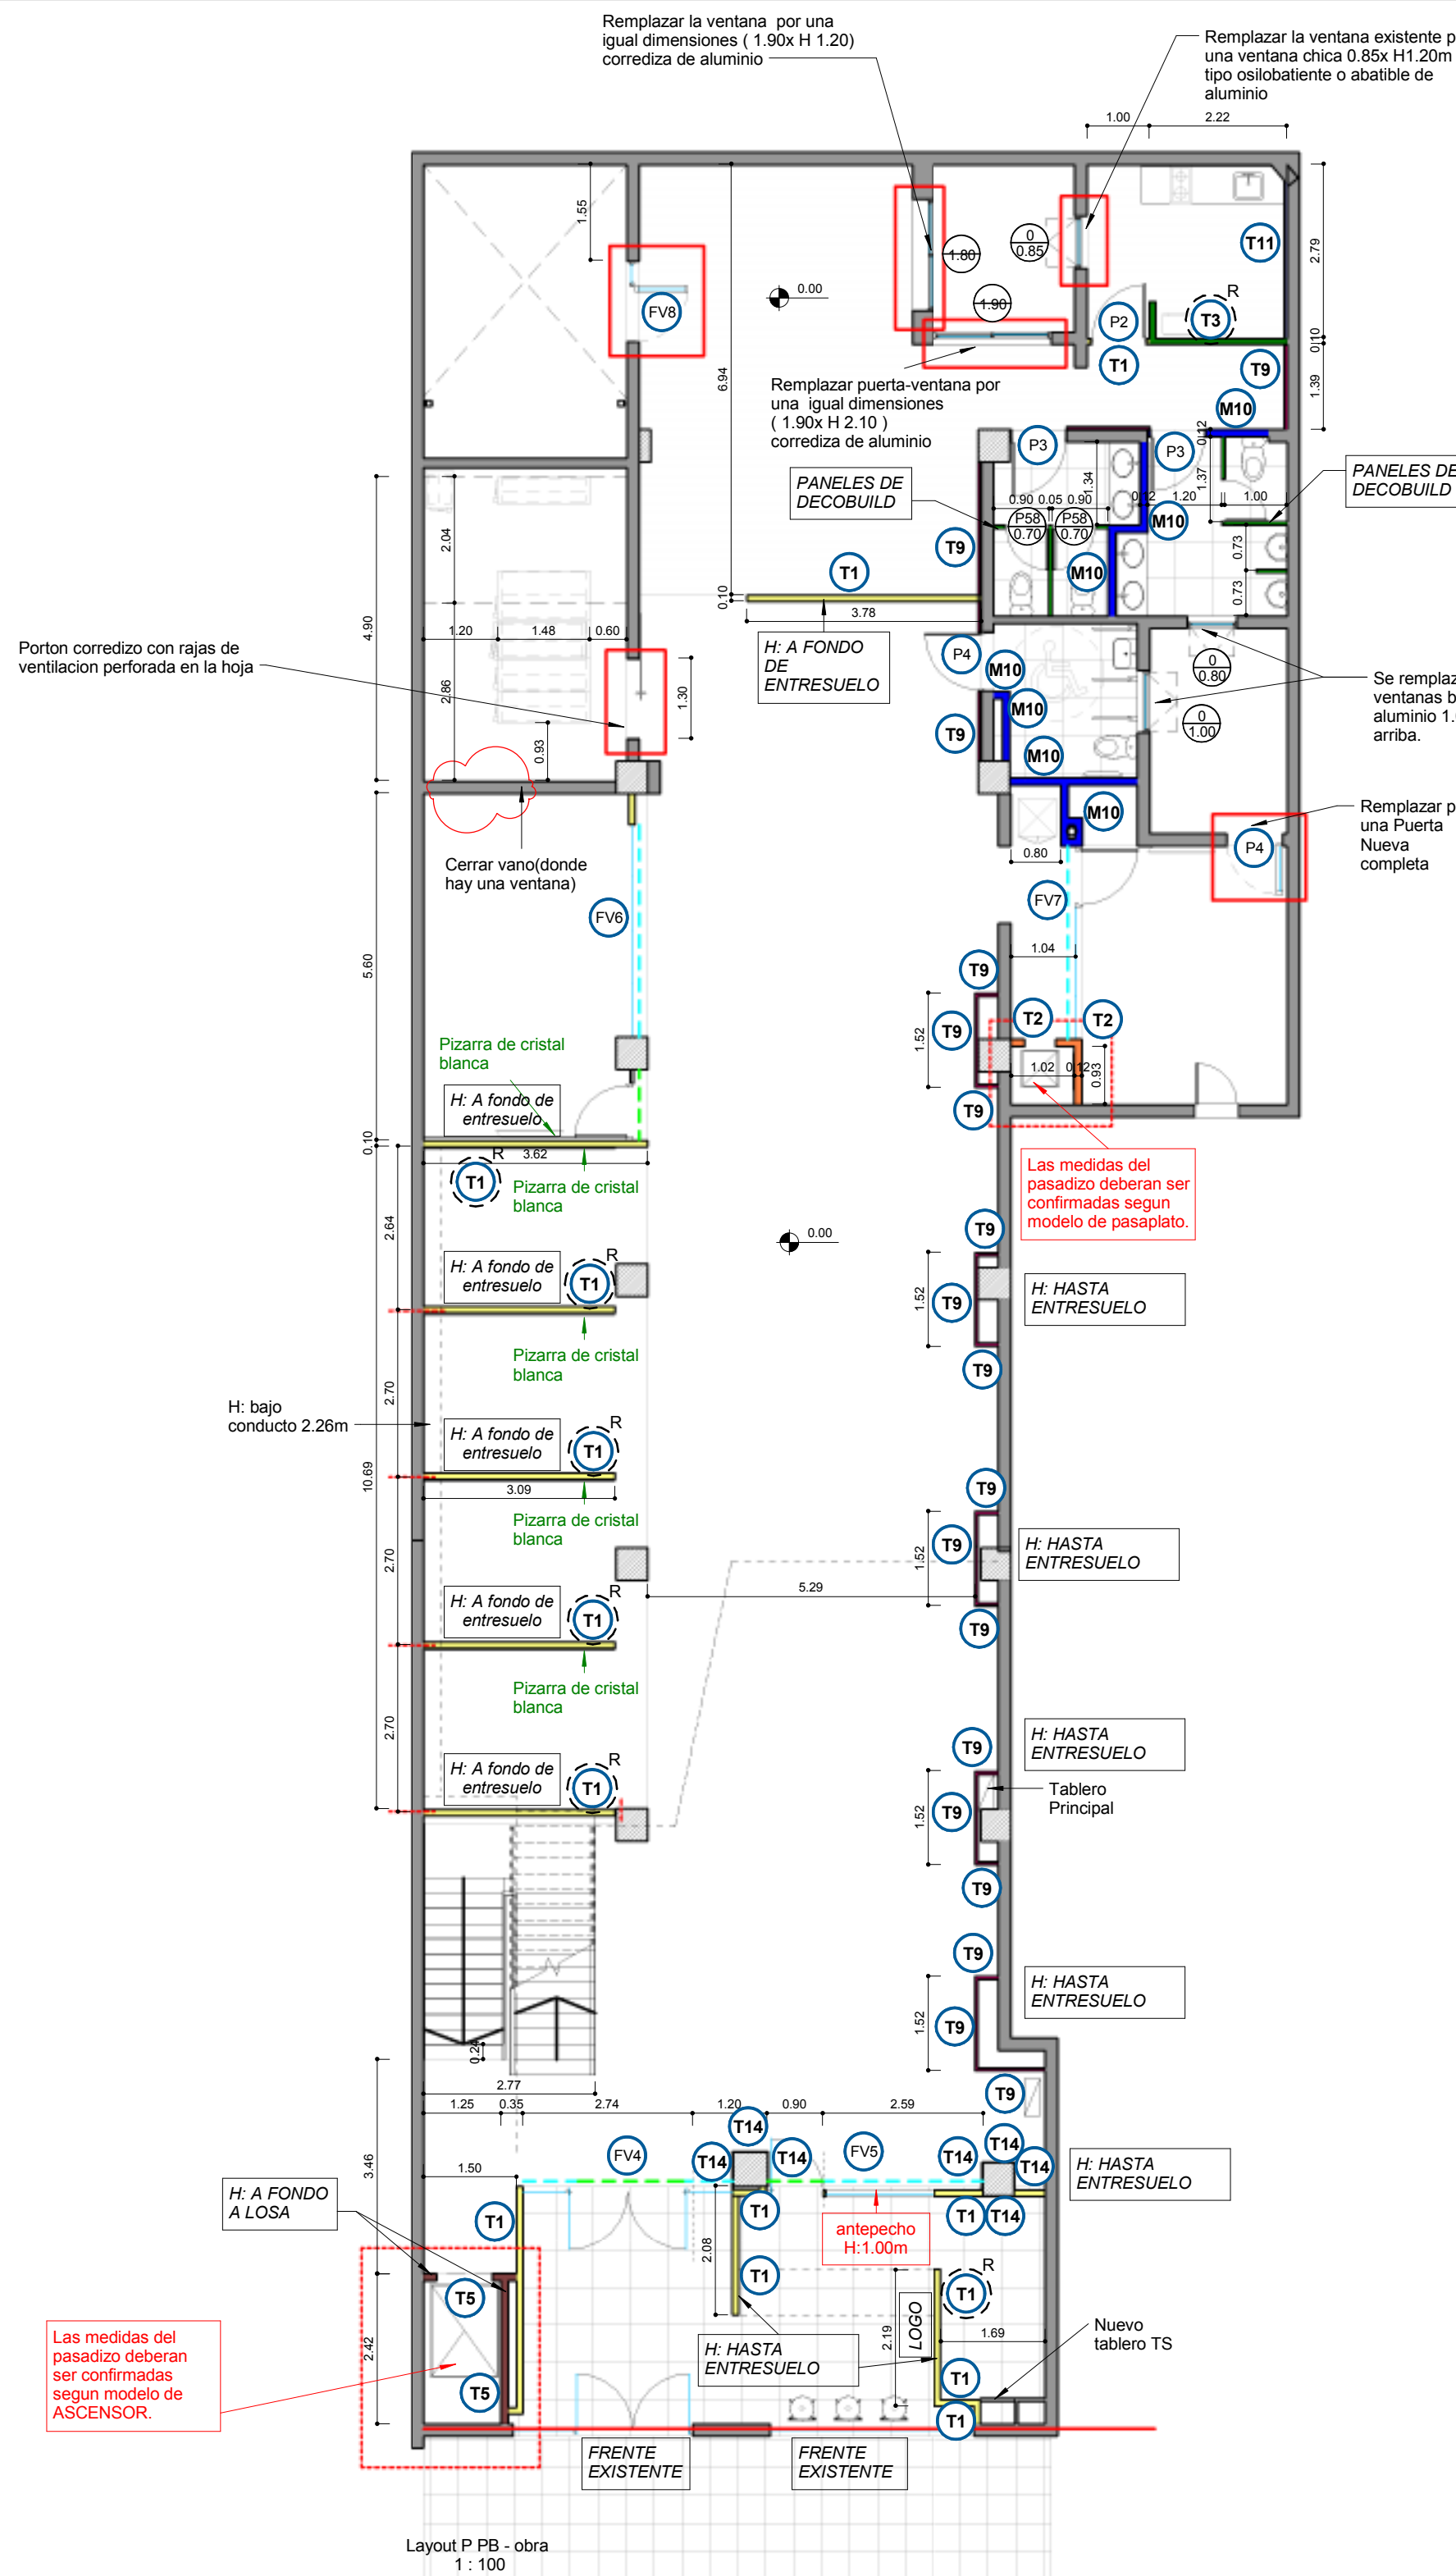


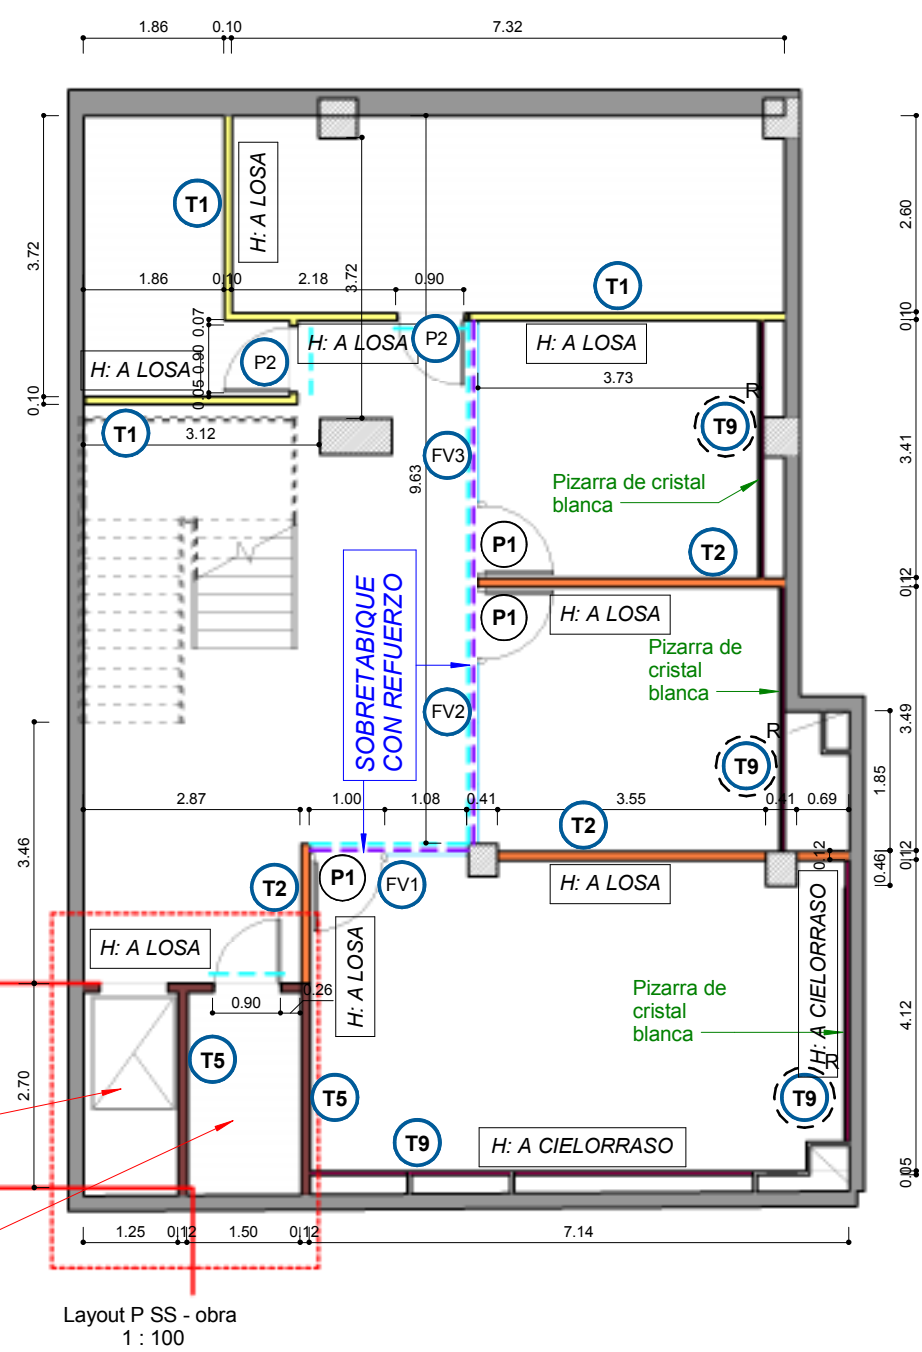

REFERENCIAS TABIQUERÍA

- T1 SIMPLE PLACA BLANCA (estándar) con aislación liviana
- T2 DOBLE PLACA BLANCA (estándar) con aislación pesada - h: hasta losa
- T3 SIMPLE PLACA VERDE (hidrófuga) con aislación - h: hasta losa
- T5 DOBLE PLACA ROJA (ignífuga) con aislación - h: hasta losa
- T9 MEDIO FORRO PLACA BLANCA con aislación - e: 5.00cm -
- T11 MEDIO FORRO PLACA VERDE (hidrófuga) con aislación - e: 5cm - h: hasta losa
- T14 PLACA BLANCA PEGADA (revestimiento)
- P01 PUERTA DE ABRIR EN MDF TERMINACIÓN LAQUEADO BLANCO CERRADURA TIPO SCHLAGE
- PE PUERTA EXISTENTE
- F01 FRENTE DE VIDRIO TEMPLADO 10 MM Con perfil "U" perimetral en acero inoxidable con vinilo esmerilado de seguridad h= 1.20 diseño a definir
- T1^R REFUERZOS EN DURLOCK según plano detalle correspondiente

- Sobretabique simple con placa blanca standard
- Refuerzo de madera para sujeción de frente vidriado y puerta placa
- Refuerzo metálico para puertas de vidrio

- ESTRUCTURA DE H"A EXISTENTE
- MURO EXISTENTE
- VIDRIO SIMPLE con U de aluminio anodizado natural y cristal templado - e: 10mm

- CONTRAPISO Y CARPETA DE NIVELACIÓN



PARAGUAY 1132 OB 2.1

PLANO Tabiques y Terminaciones
ESCALA
FECHA 18/05/2017
PROYECTISTA AS
NOTAS

Todas las medidas se verificarán en obra.

El proyecto y el diseño indicados en este plano son propiedad intelectual de Contract S.A. Está prohibida su utilización total o parcial sin la expresa autorización escrita de la empresa.



Manuel Ugarte 1667 - Piso 5
Buenos Aires - Argentina
Tel: +54 11 3220-3500
info@contract.com.ar
www.contractworkplaces.com